





完成図 S=1:500

管種	設計	実測	差引	図中色	凡例	記号
HIVP-RR φ100	212.8	213.921	+1.121	赤	仕切弁	⊠
HIVP φ40	4.7	4.700	+0.000	緑		
HIVP φ25	29.7	29.750	+0.050	青		

雨宮
H18.04.26

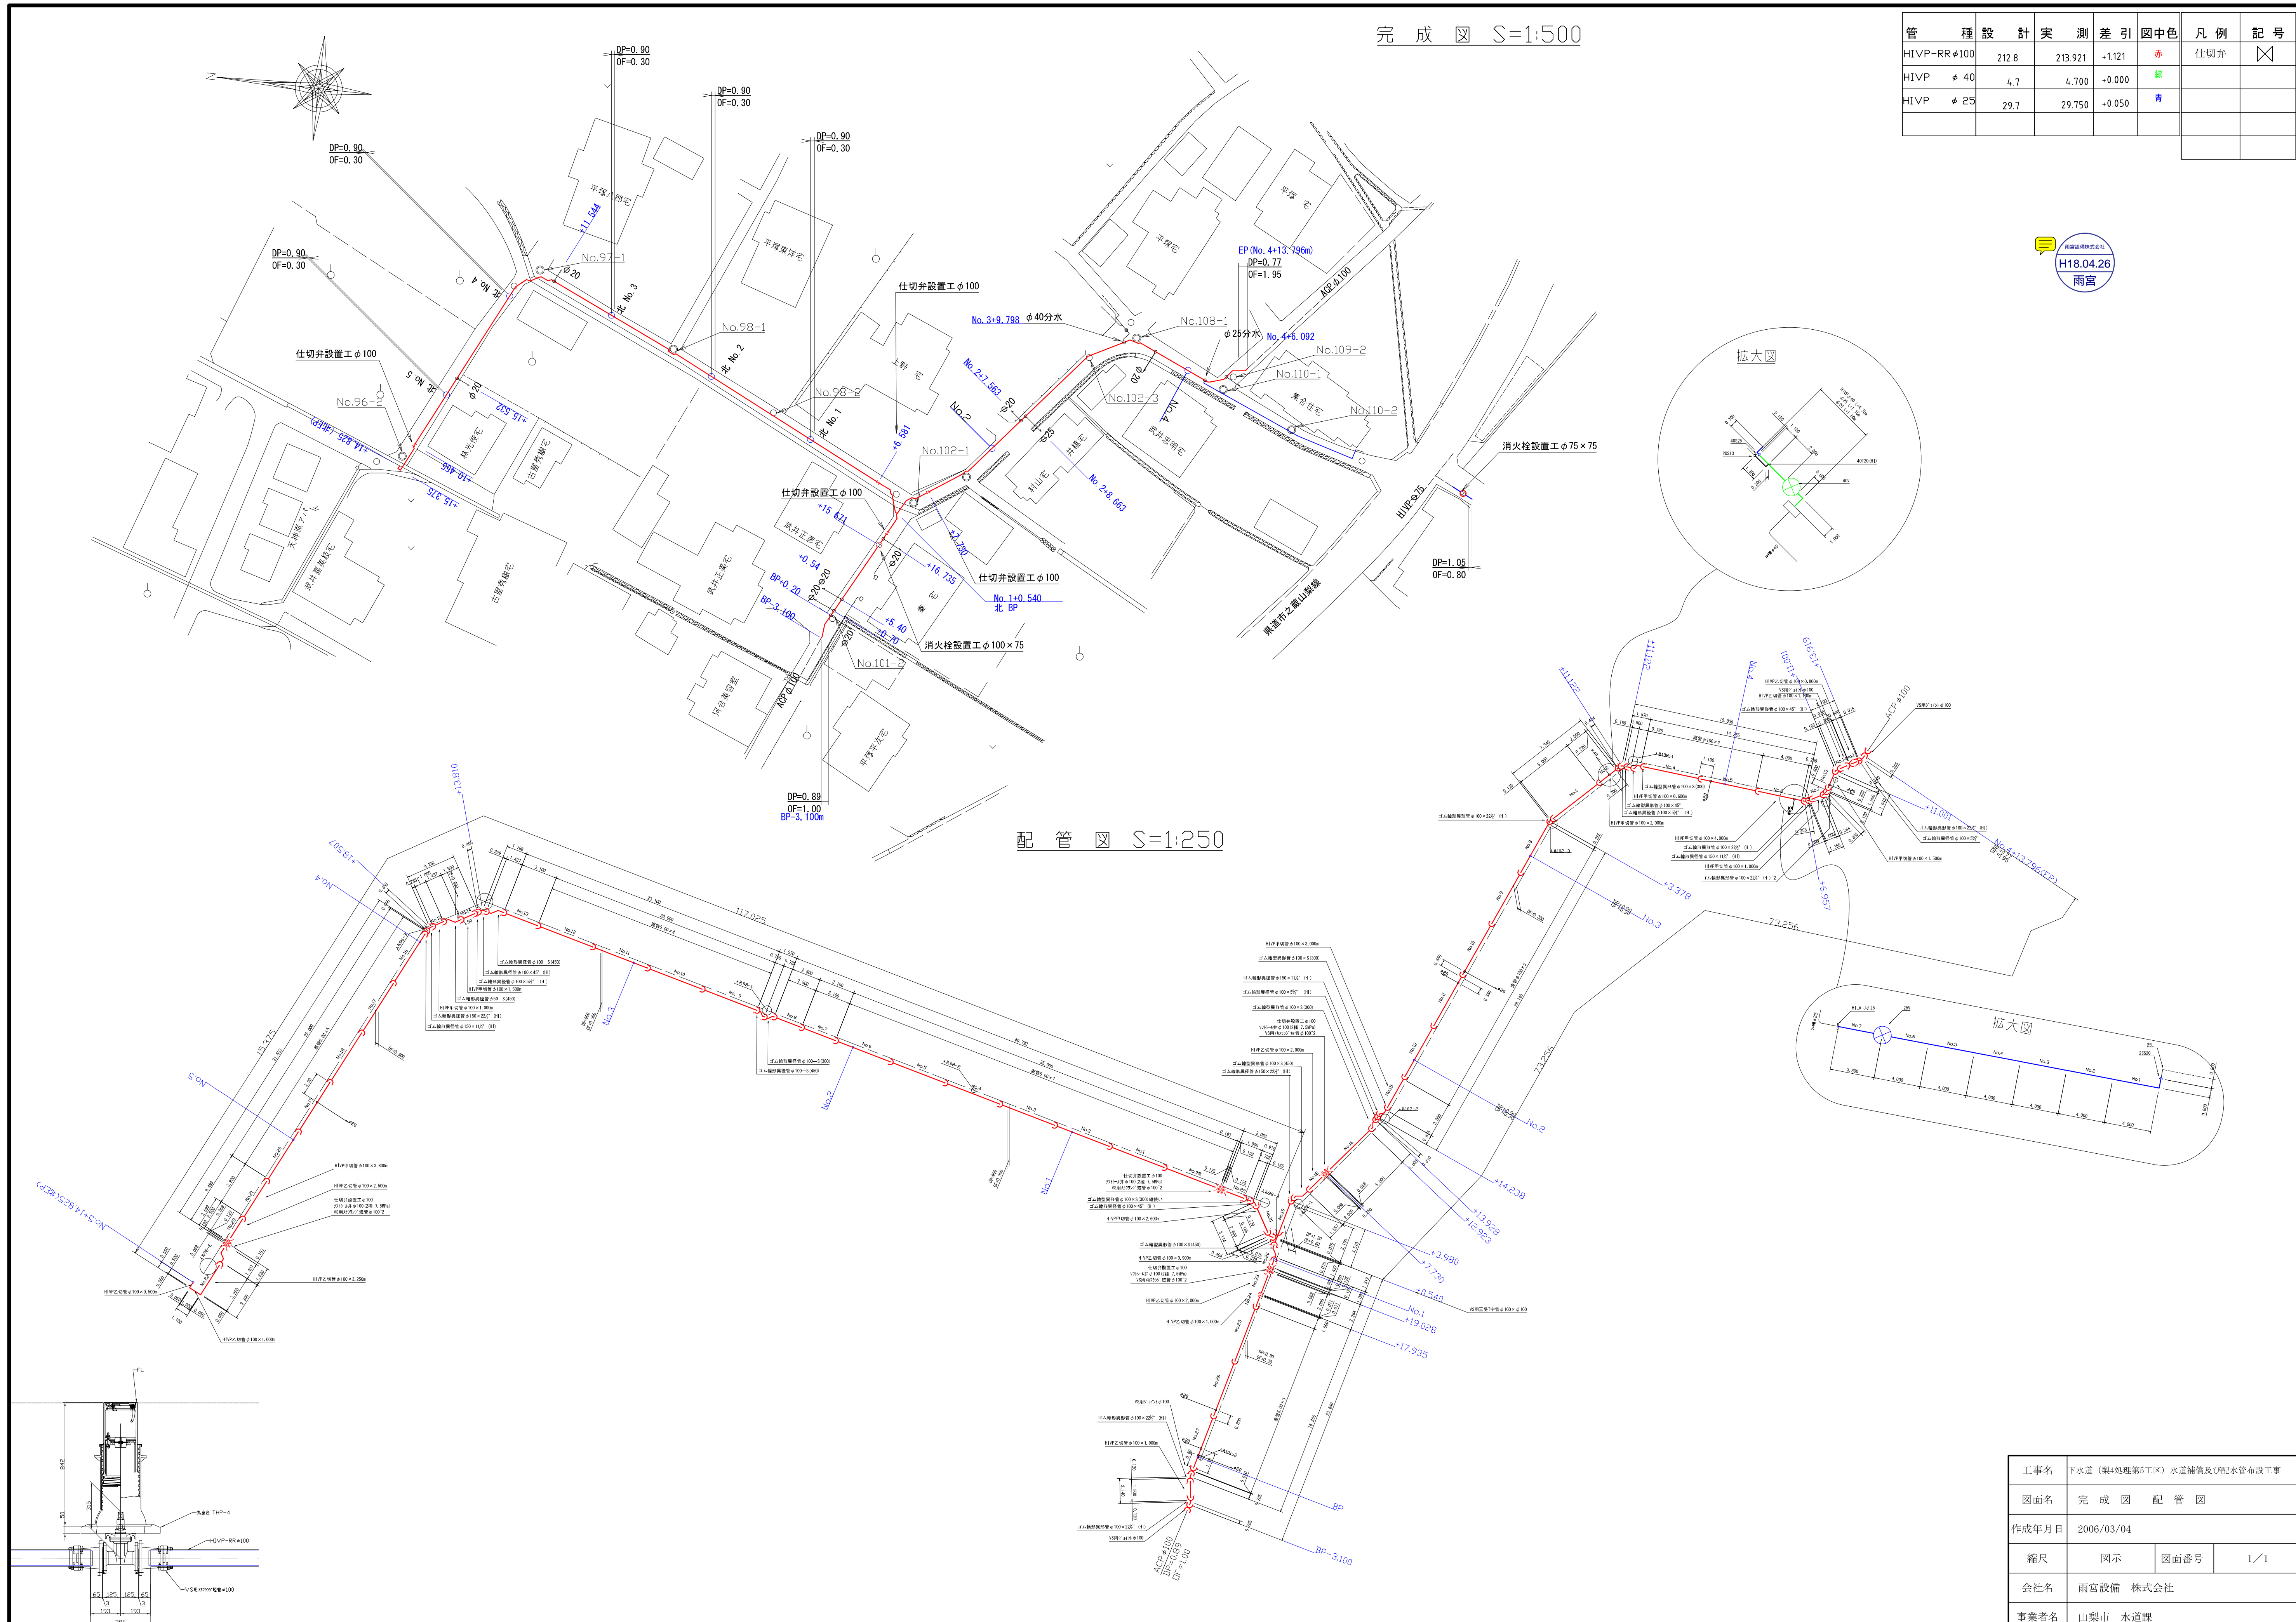



配管図 S=1:250

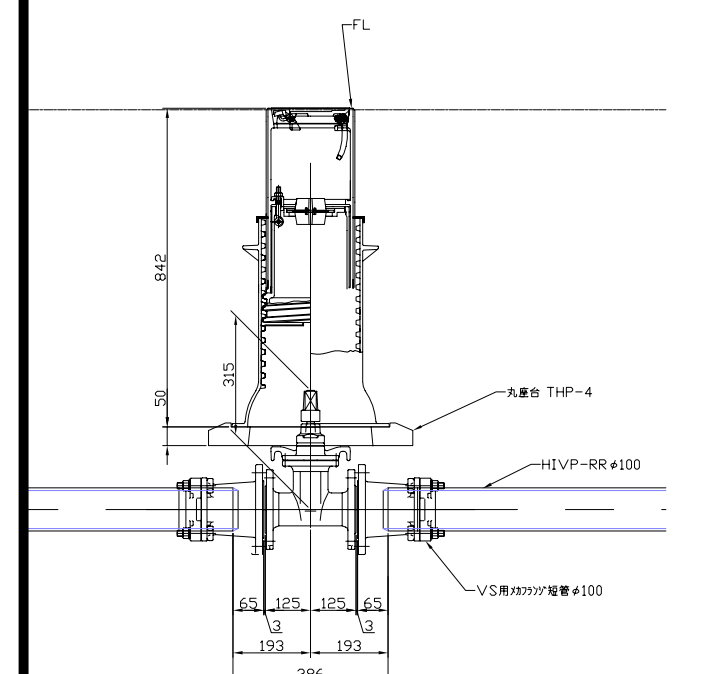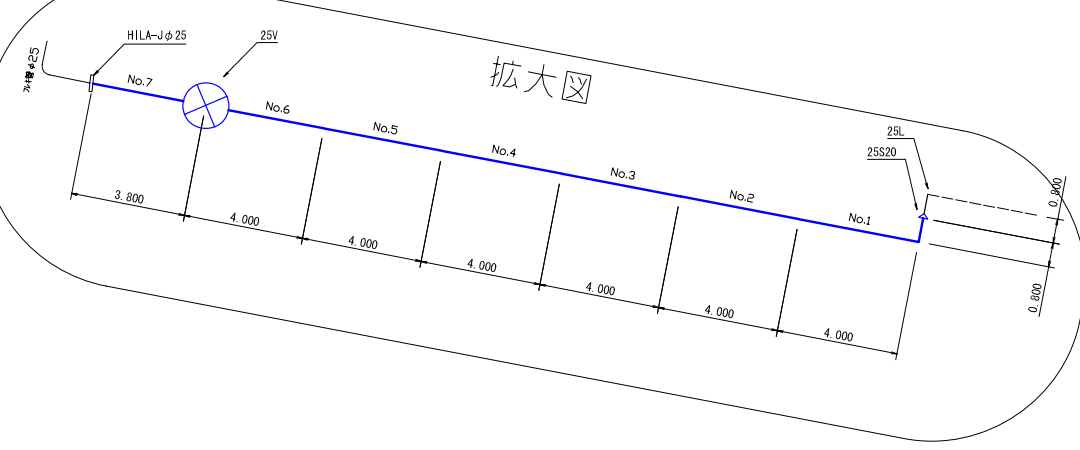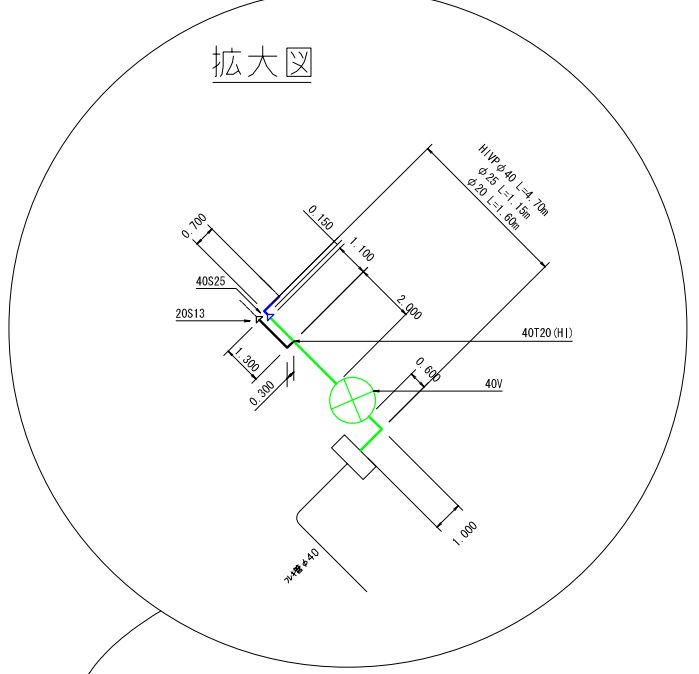

工事名	下水道(梨4処理第5工区)水道補償及び配水管布設工事		
図面名	完成図 配管図		
作成年月日	2006/03/04		
縮尺	図示	図面番号	1/1
会社名	雨宮設備 株式会社		
事業者名	山梨市 水道課		

配管図 S=1:300

凡例	記号
仕切弁	⊗
消火栓	⊕

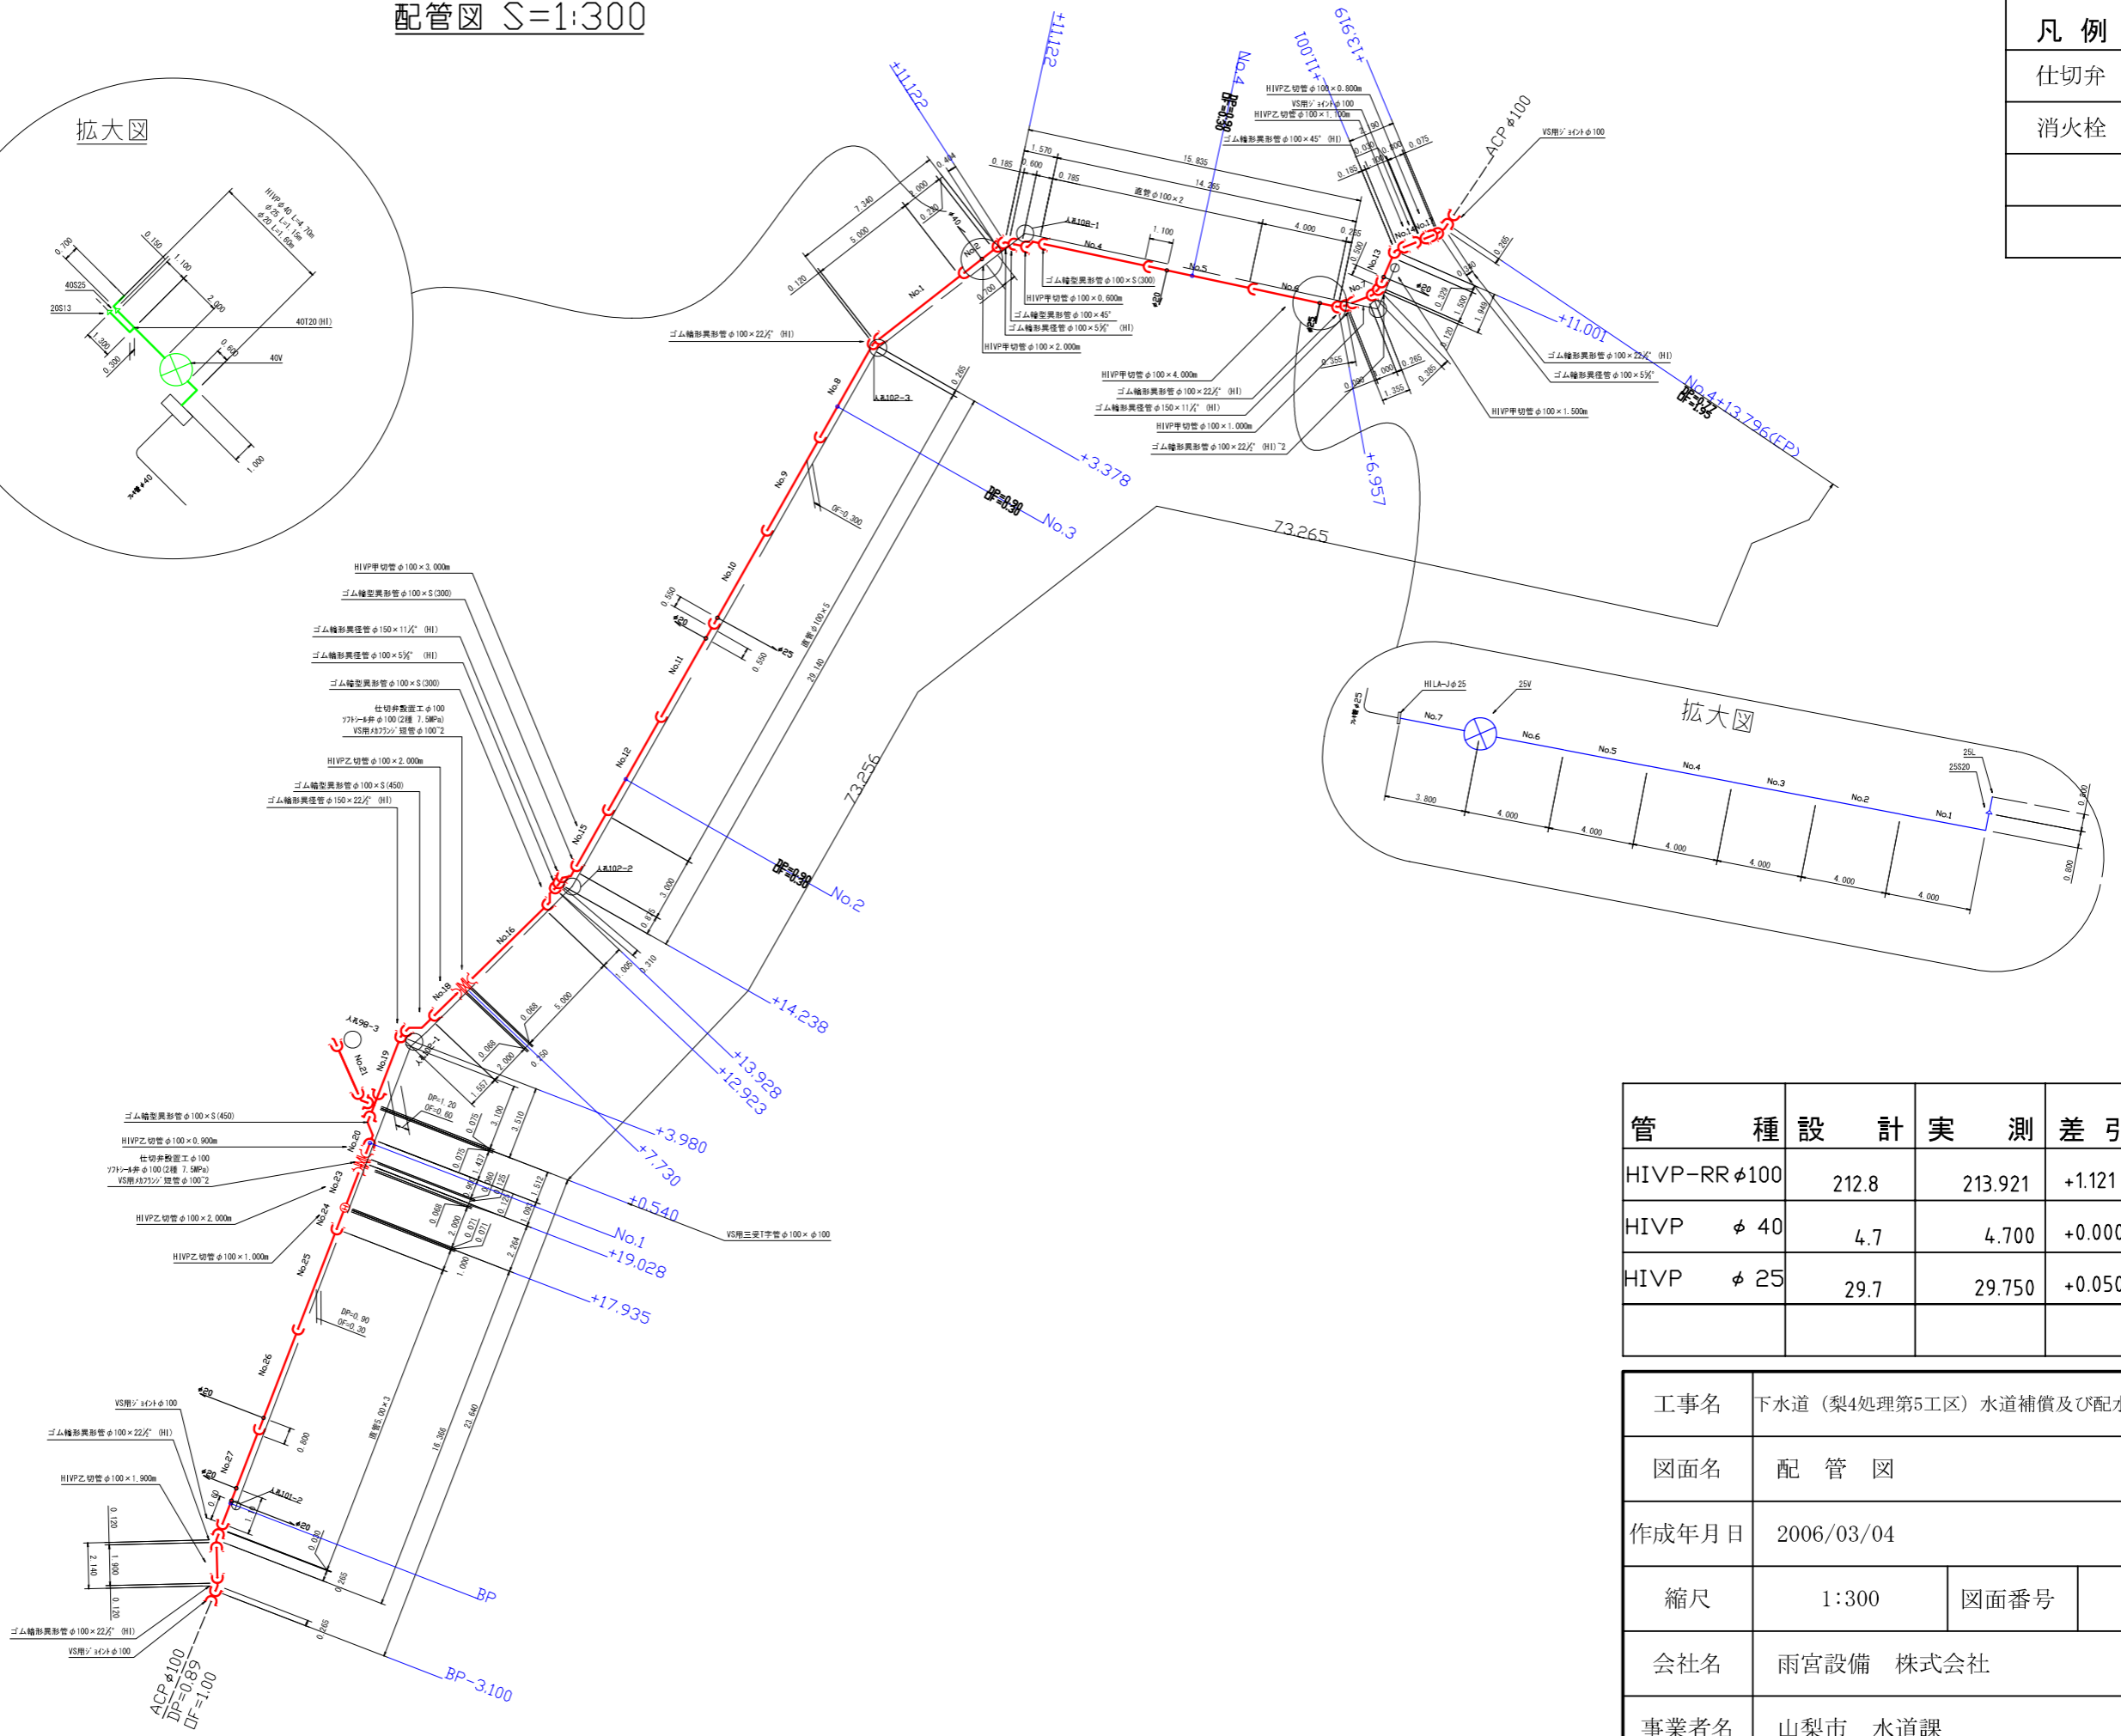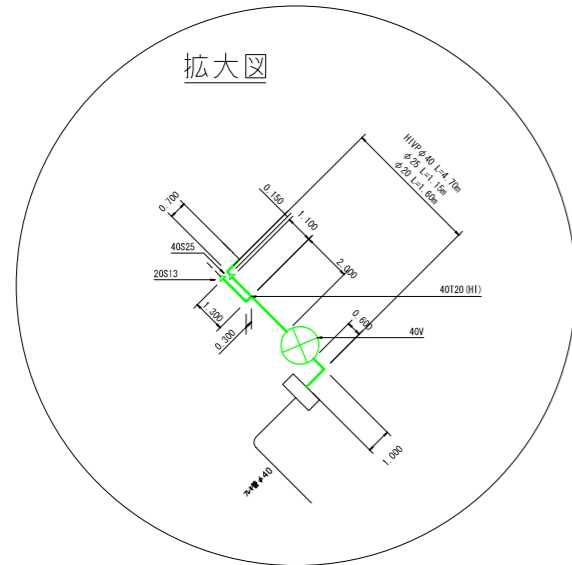


管種	設計	実測	差引	図中色
HIVP-RR φ100	212.8	213.921	+1.121	赤
HIVP φ 40	4.7	4.700	+0.000	緑
HIVP φ 25	29.7	29.750	+0.050	青



工事名	下水道(梨4処理第5工区)水道補償及び配水管布設工事		
図面名	配管図		
作成年月日	2006/03/04		
縮尺	1:300	図面番号	2/5
会社名	雨宮設備 株式会社		
事業者名	山梨市 水道課		

配管図 北 S=1:300

管種	設計	実測	差引	図中色	凡例	記号
HIVP-RRφ100	212.8	213.921	+1.121	赤	仕切弁	⊗
HIVP φ40	4.7	4.700	+0.000	緑	消火栓	⊕
HIVP φ25	29.7	29.750	+0.050	青		

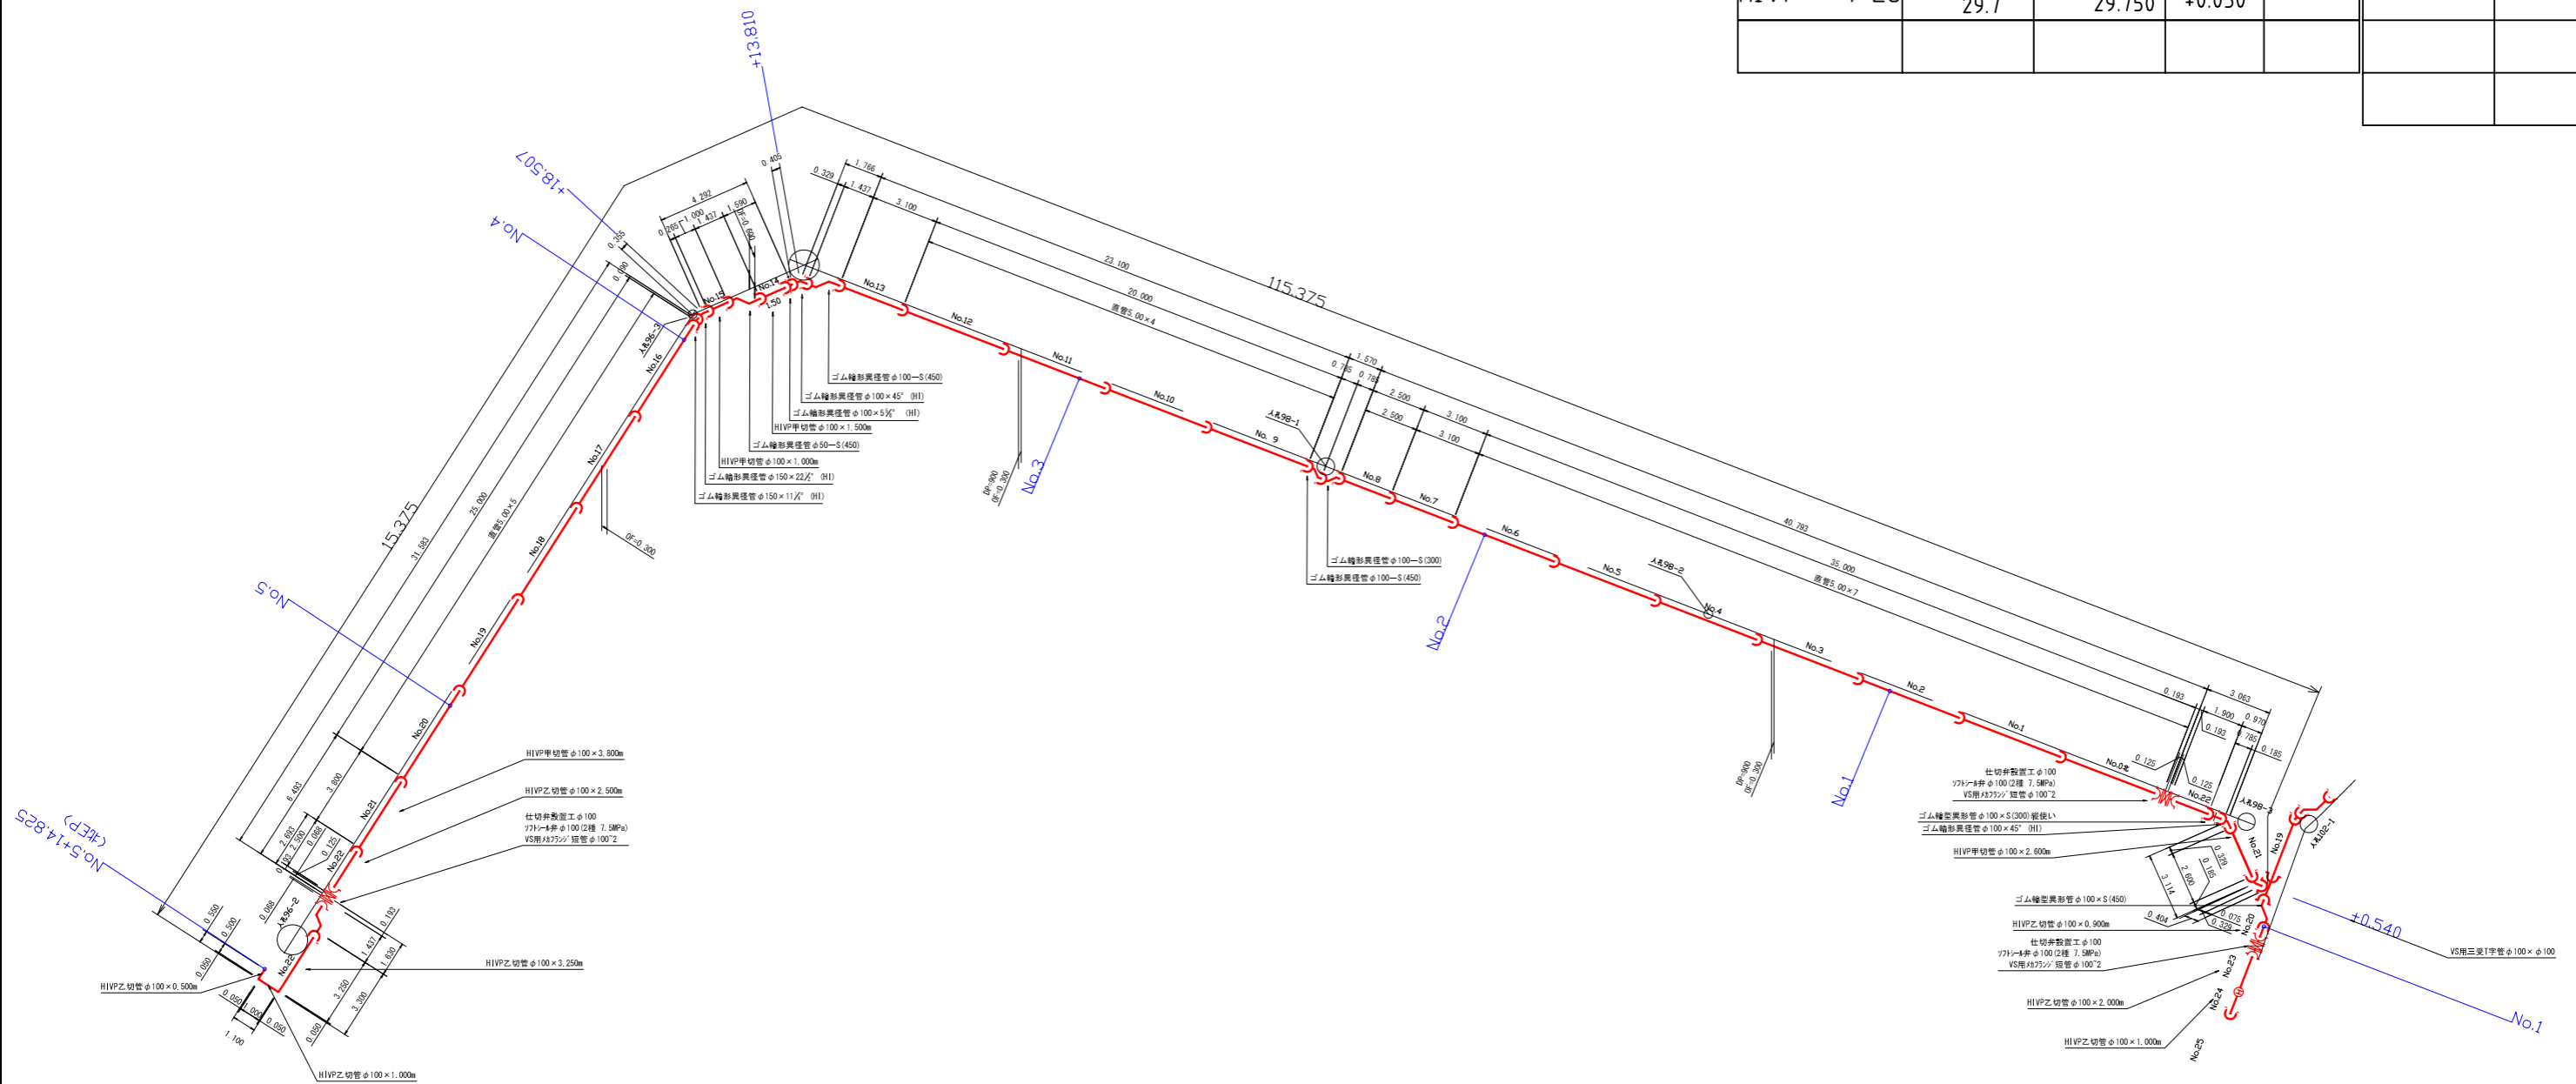


工事名	下水道(梨4処理第5工区)水道補償及び配水管布設工事		
図面名	配管図		
作成年月日	2006/03/04		
縮尺	1:300	図面番号	3/5
会社名	雨宮設備 株式会社		
事業者名	山梨市 水道課		

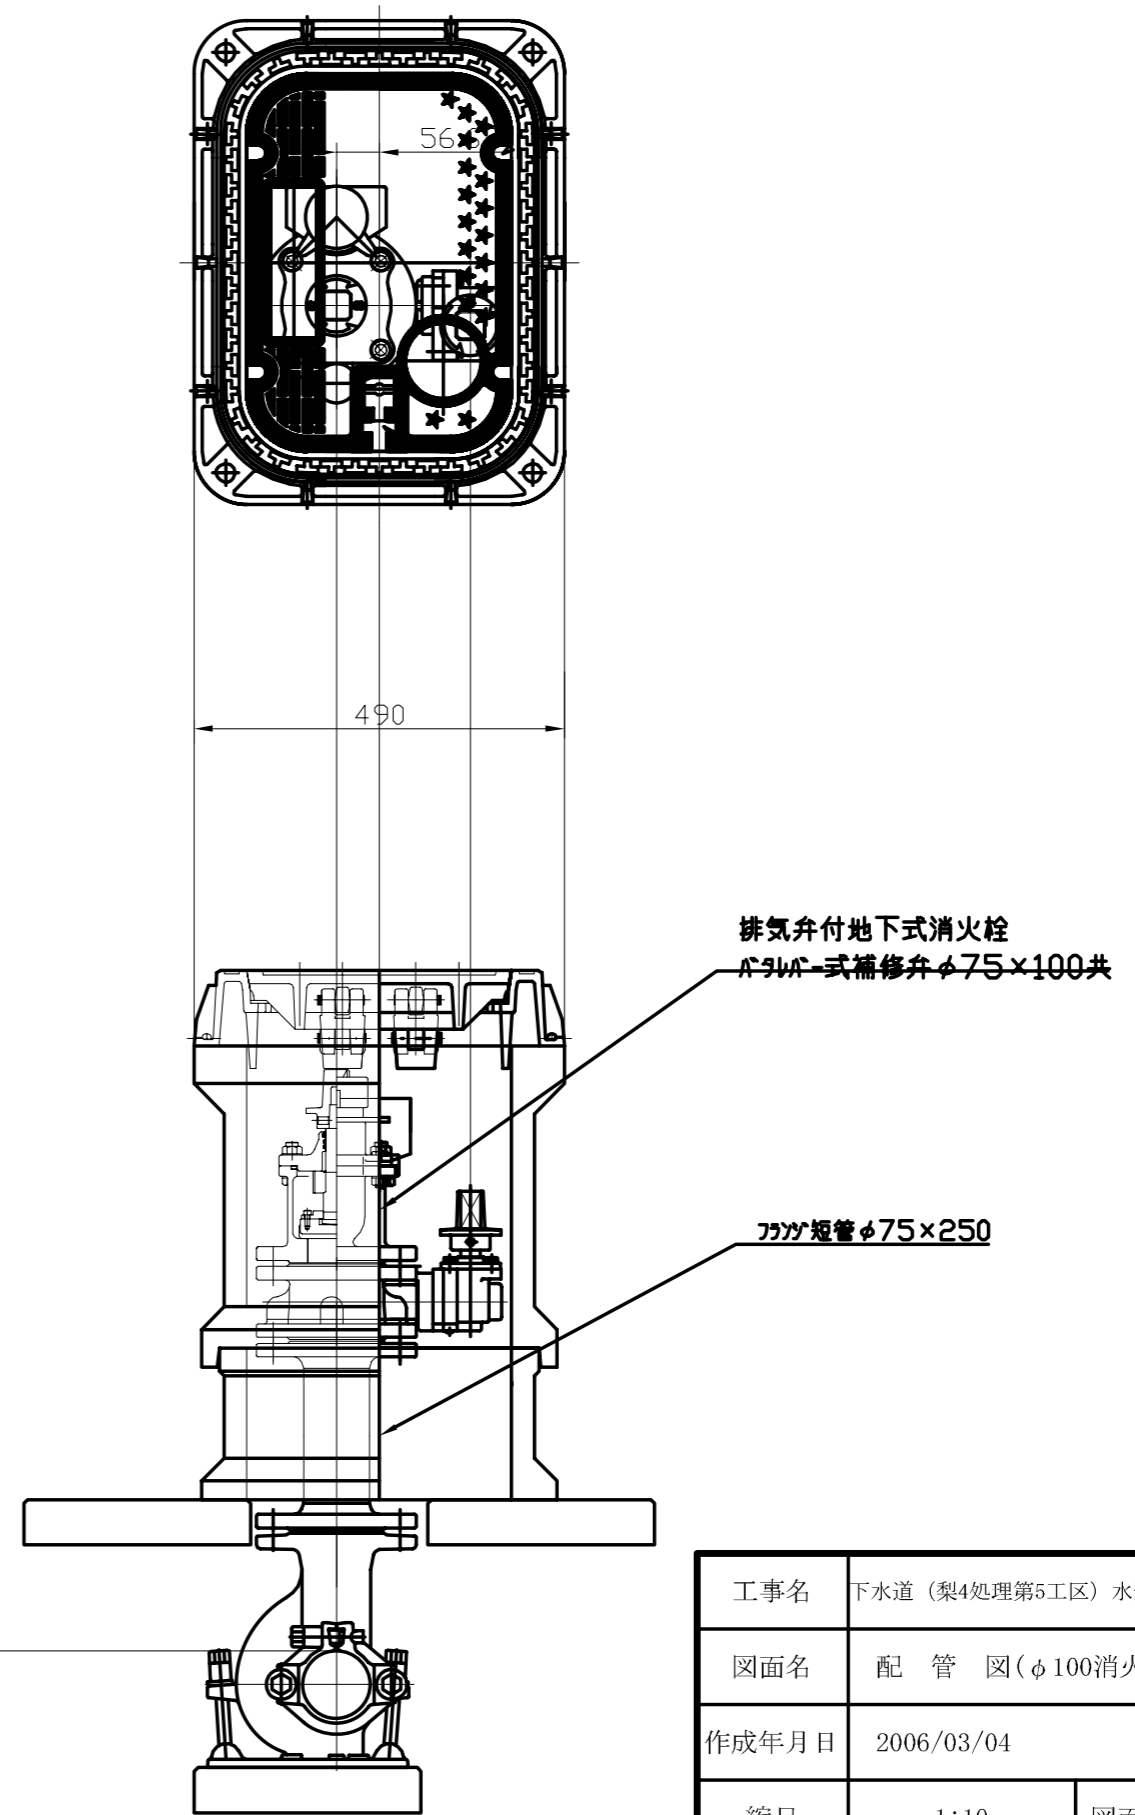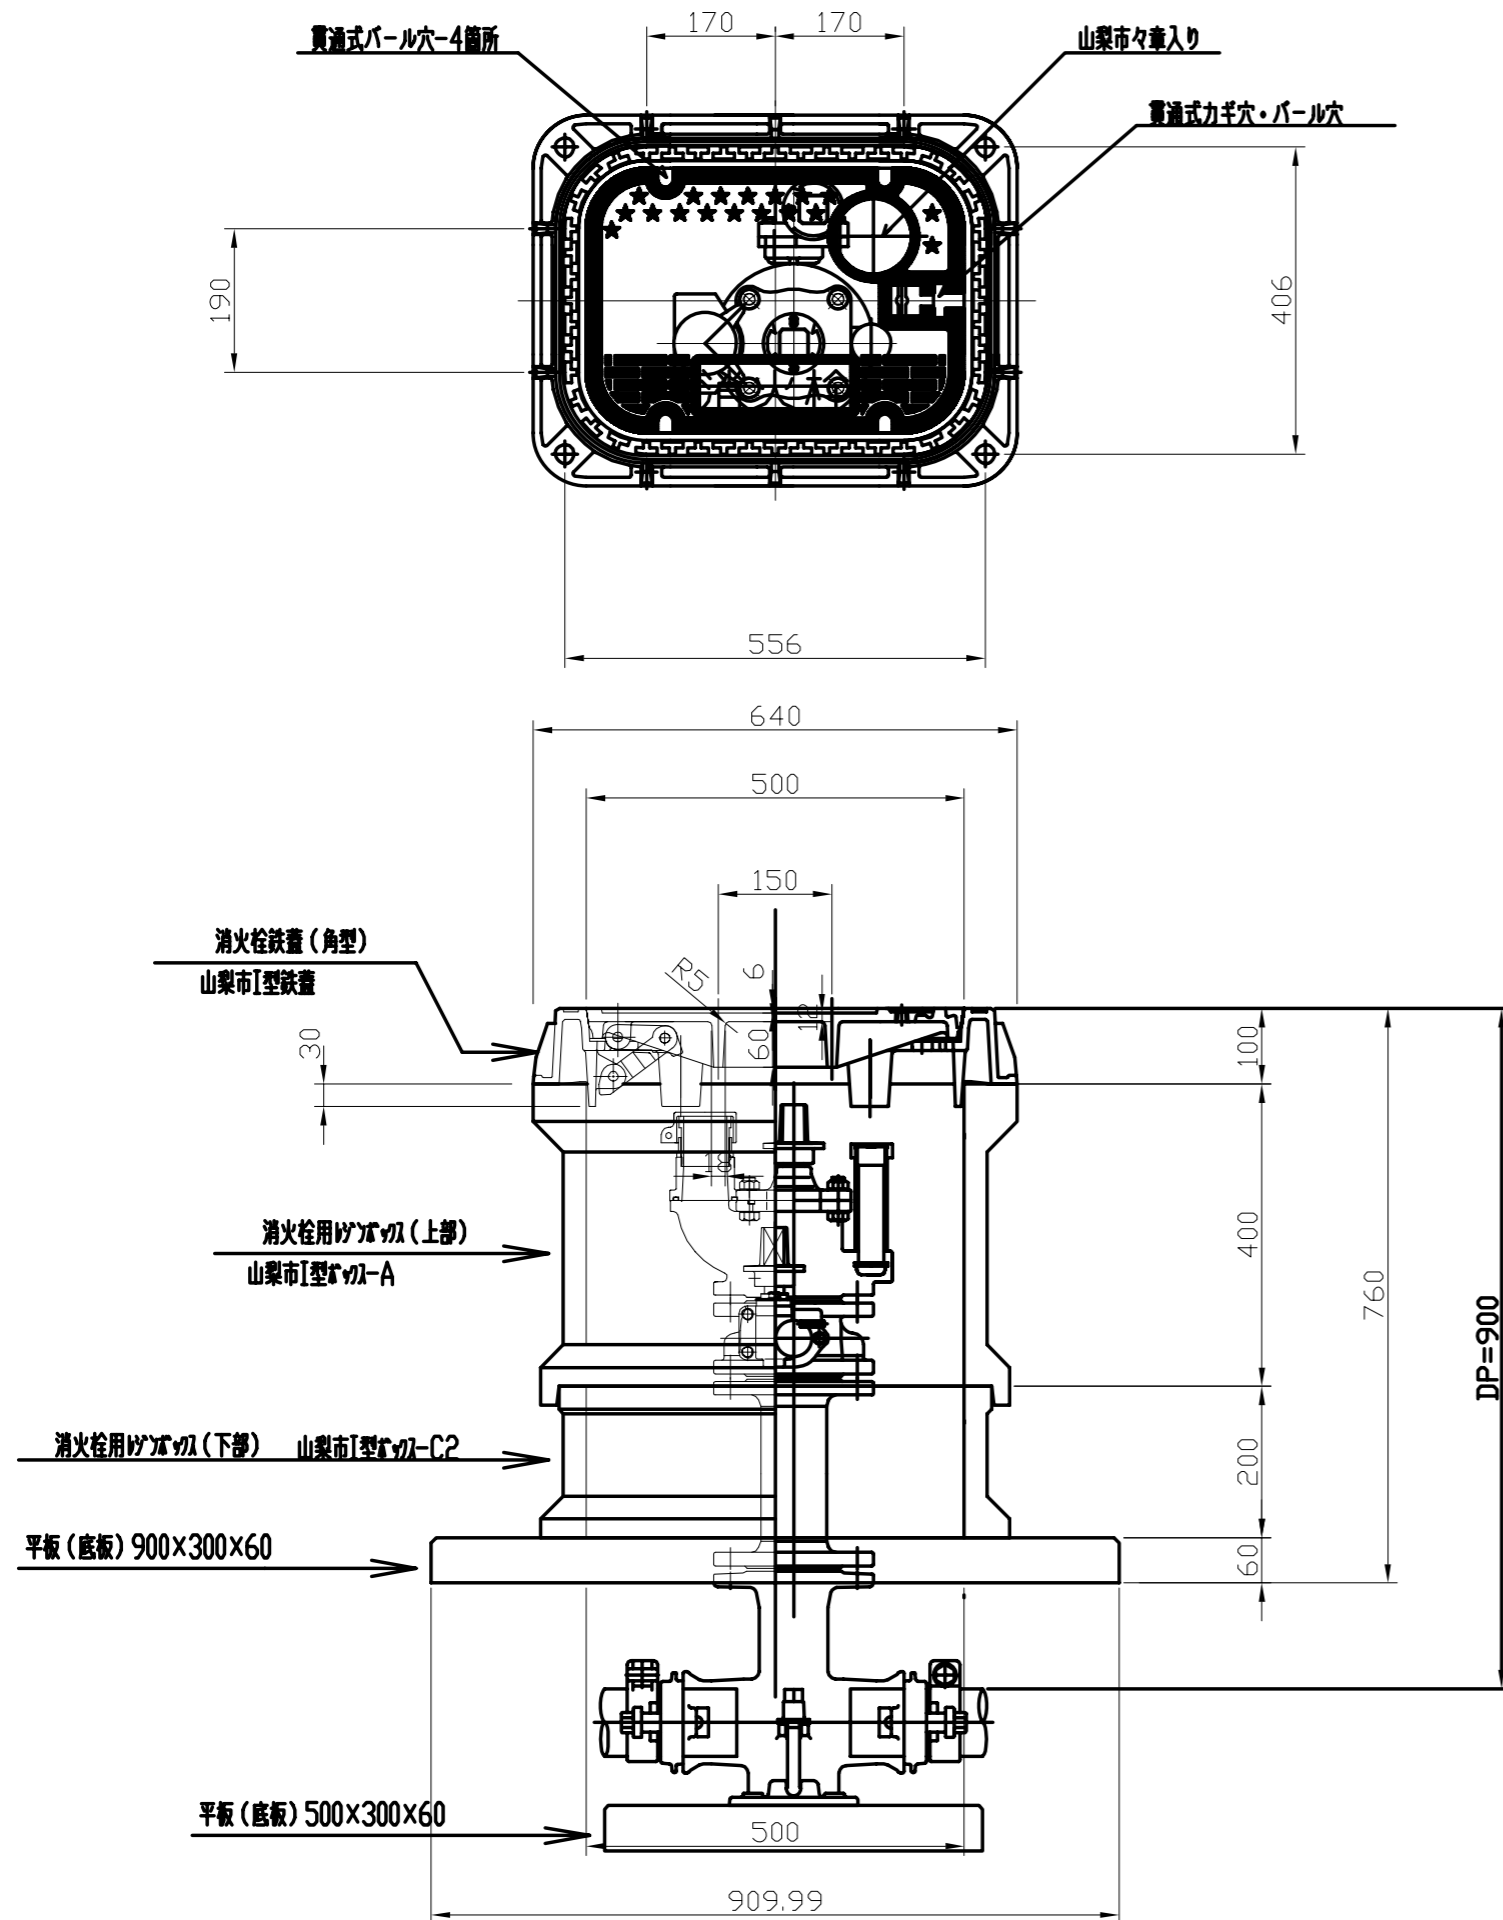

工事名	下水道 (梨4処理第5工区) 水道補償及び配水管布設工事		
図面名	配管図 (φ100消火栓部詳細)		
作成年月日	2006/03/04		
縮尺	1:10	図面番号	4/5
会社名	雨宮設備 株式会社		
事業者名	山梨市 水道課		

消火栓設置φ75 配管図 S=1:10

管種	設計	実測	差引	図中色	凡例	記号
HIVP-RRφ75	1800	1800	+0.000	青	仕切弁	⊗

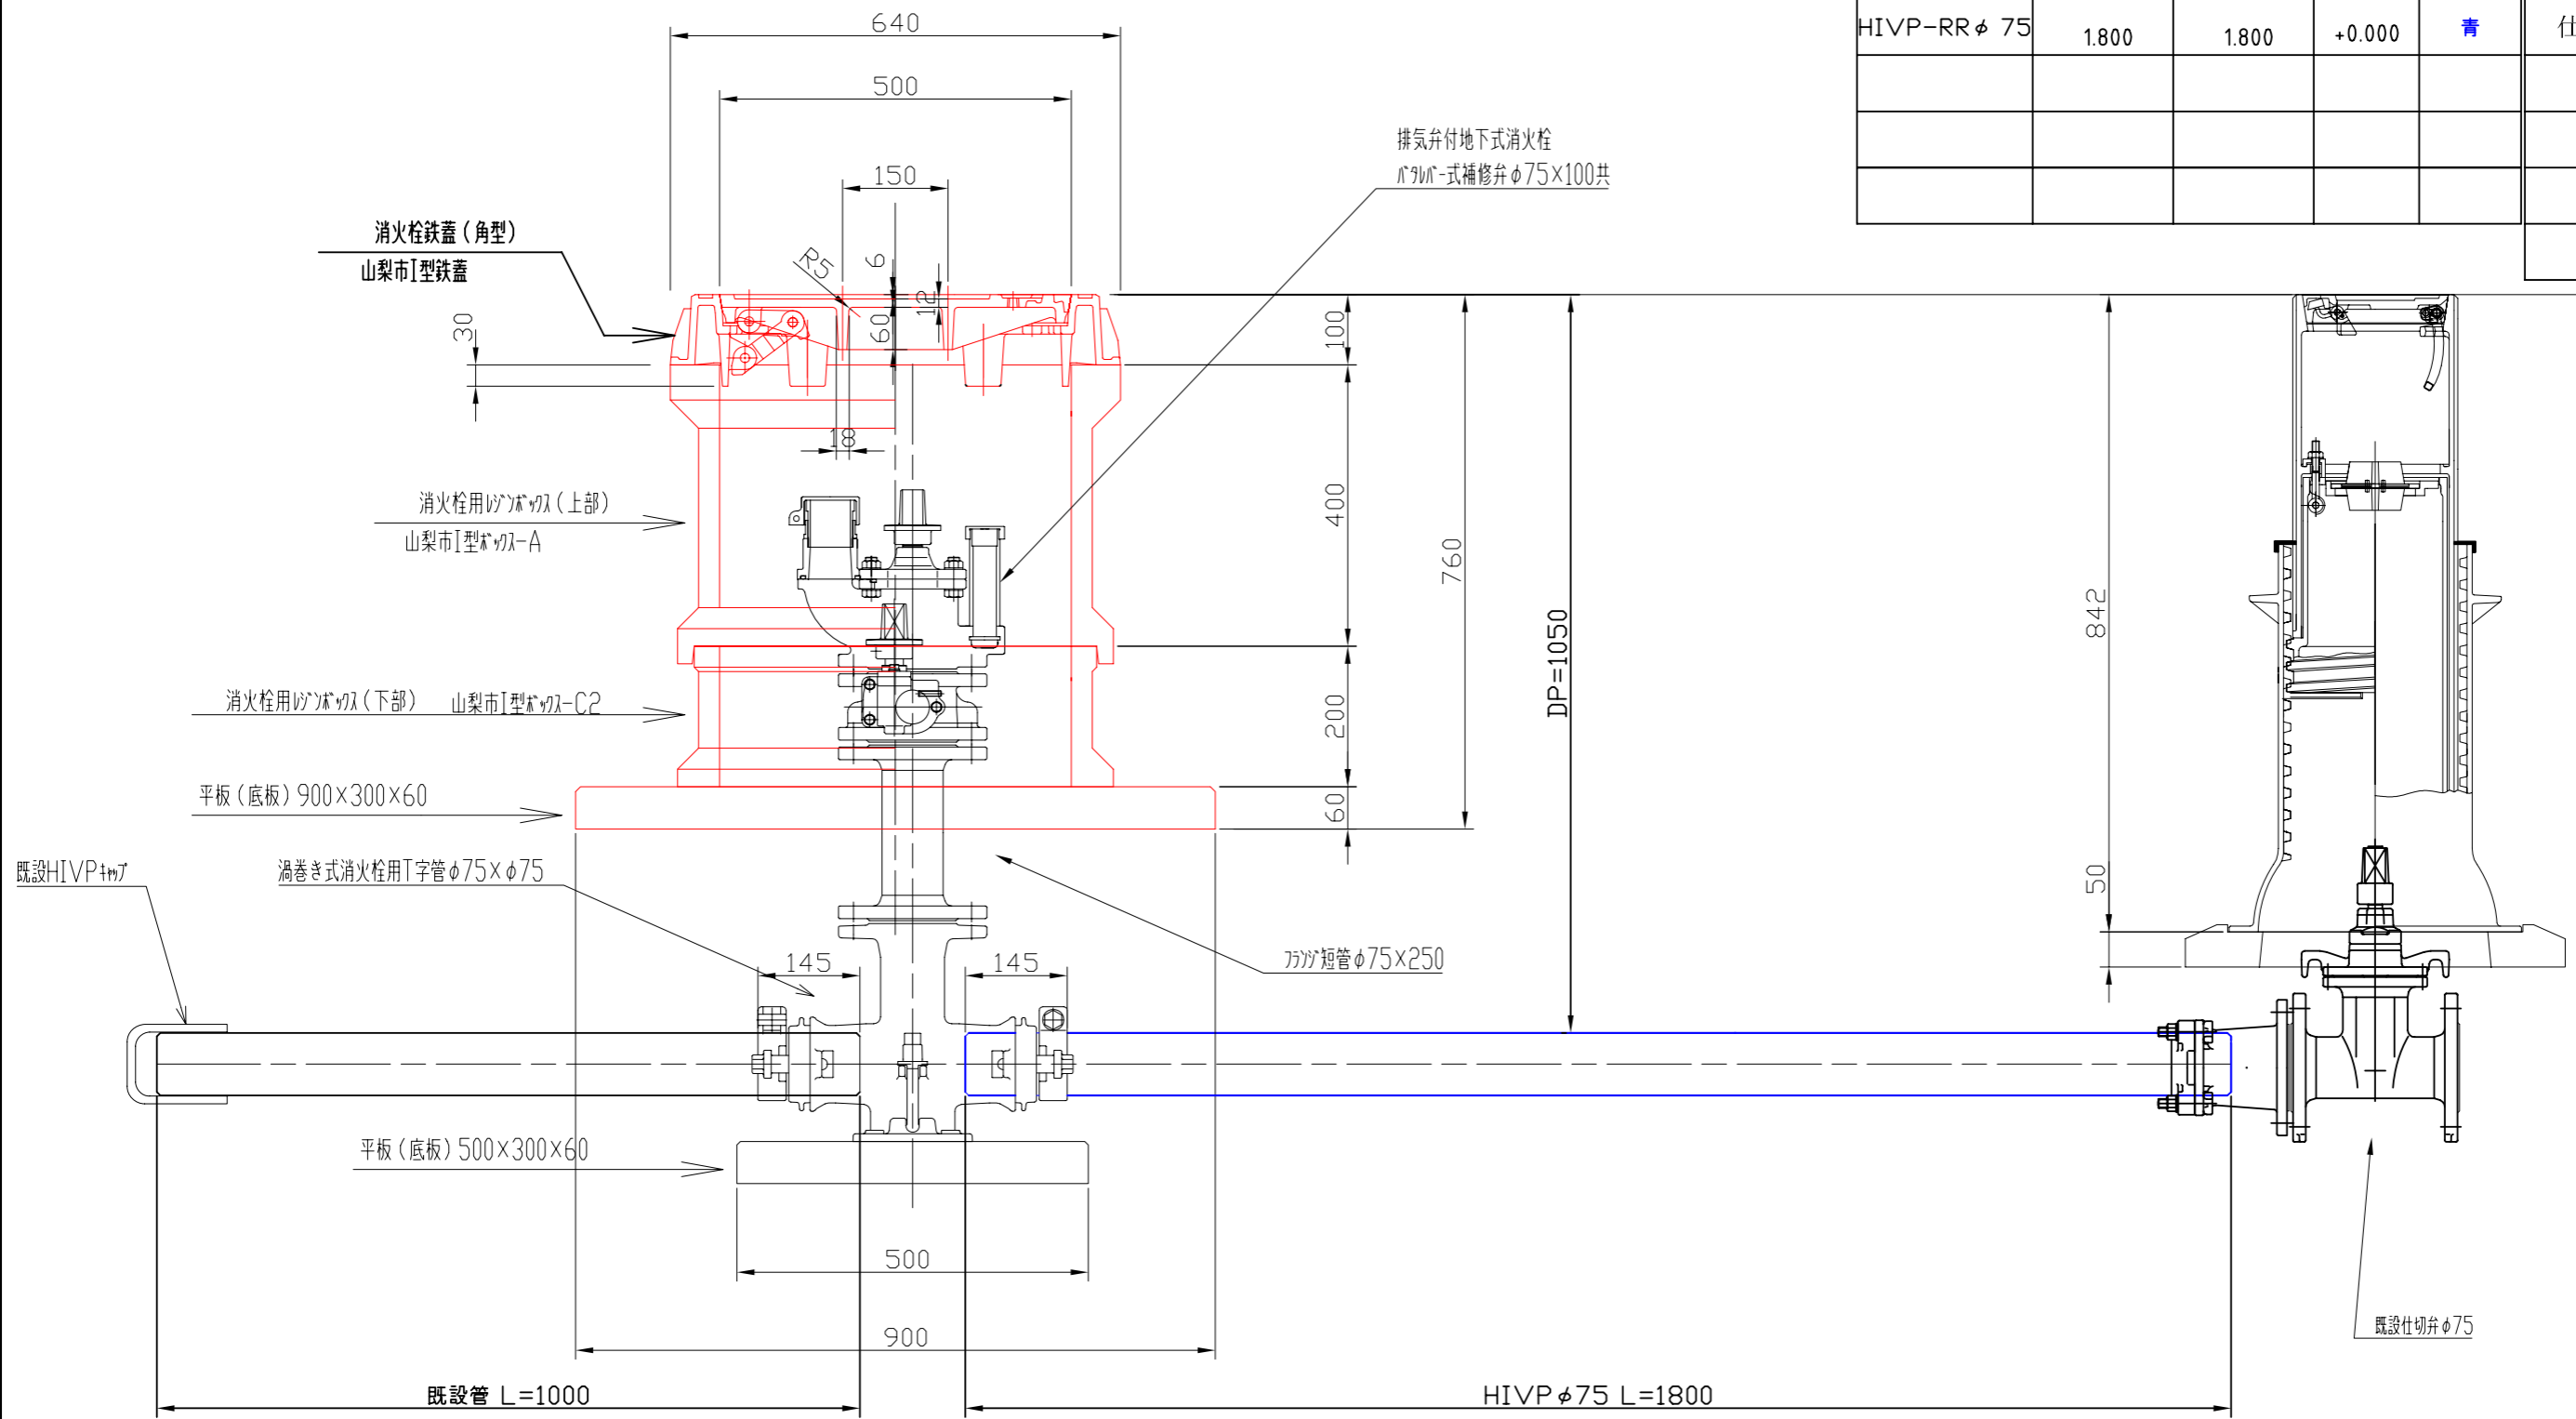

工事名	下水道(梨4処理第5工区)水道補償及び配水管布設工事		
図面名	配管図(φ75消火栓部詳細)		
作成年月日	2006/03/04		
縮尺	1:10	図面番号	5/5
会社名	雨宮設備 株式会社		
事業者名	山梨市 水道課		