


完成図 S=1:500




施工延長 L=218.960m (HPPE φ100 L=218.960m)  
 施工延長 L=218.200m (HPPE φ100 L=218.200m)


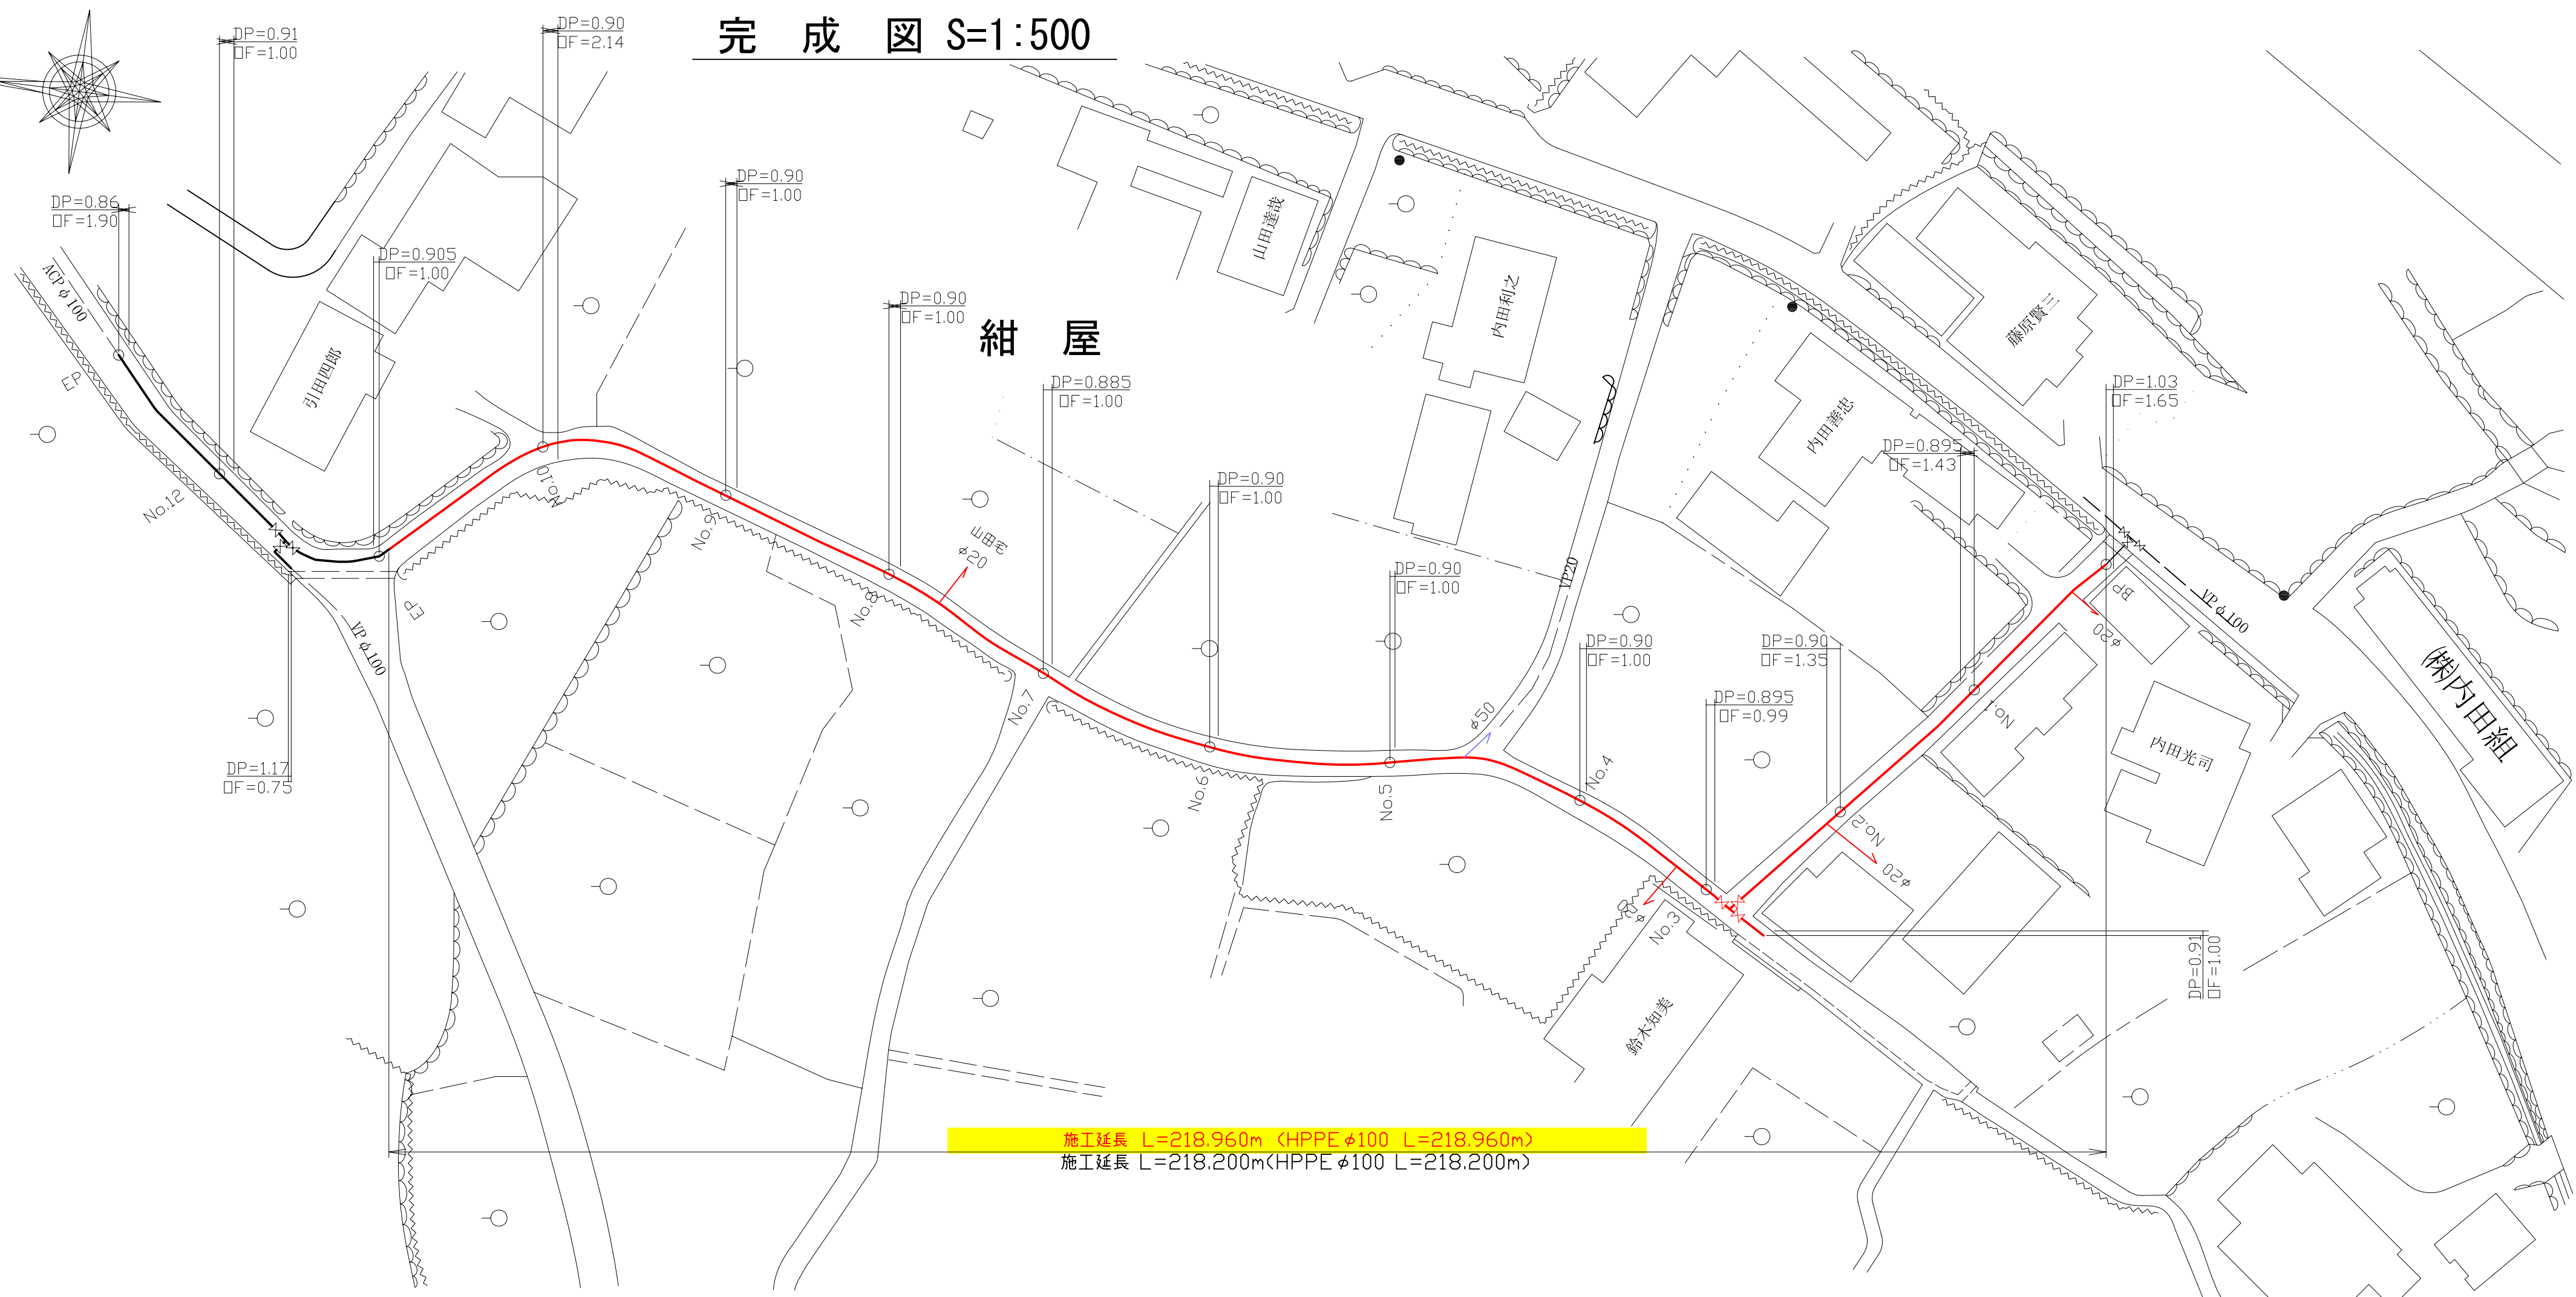


配管図 S=NONE

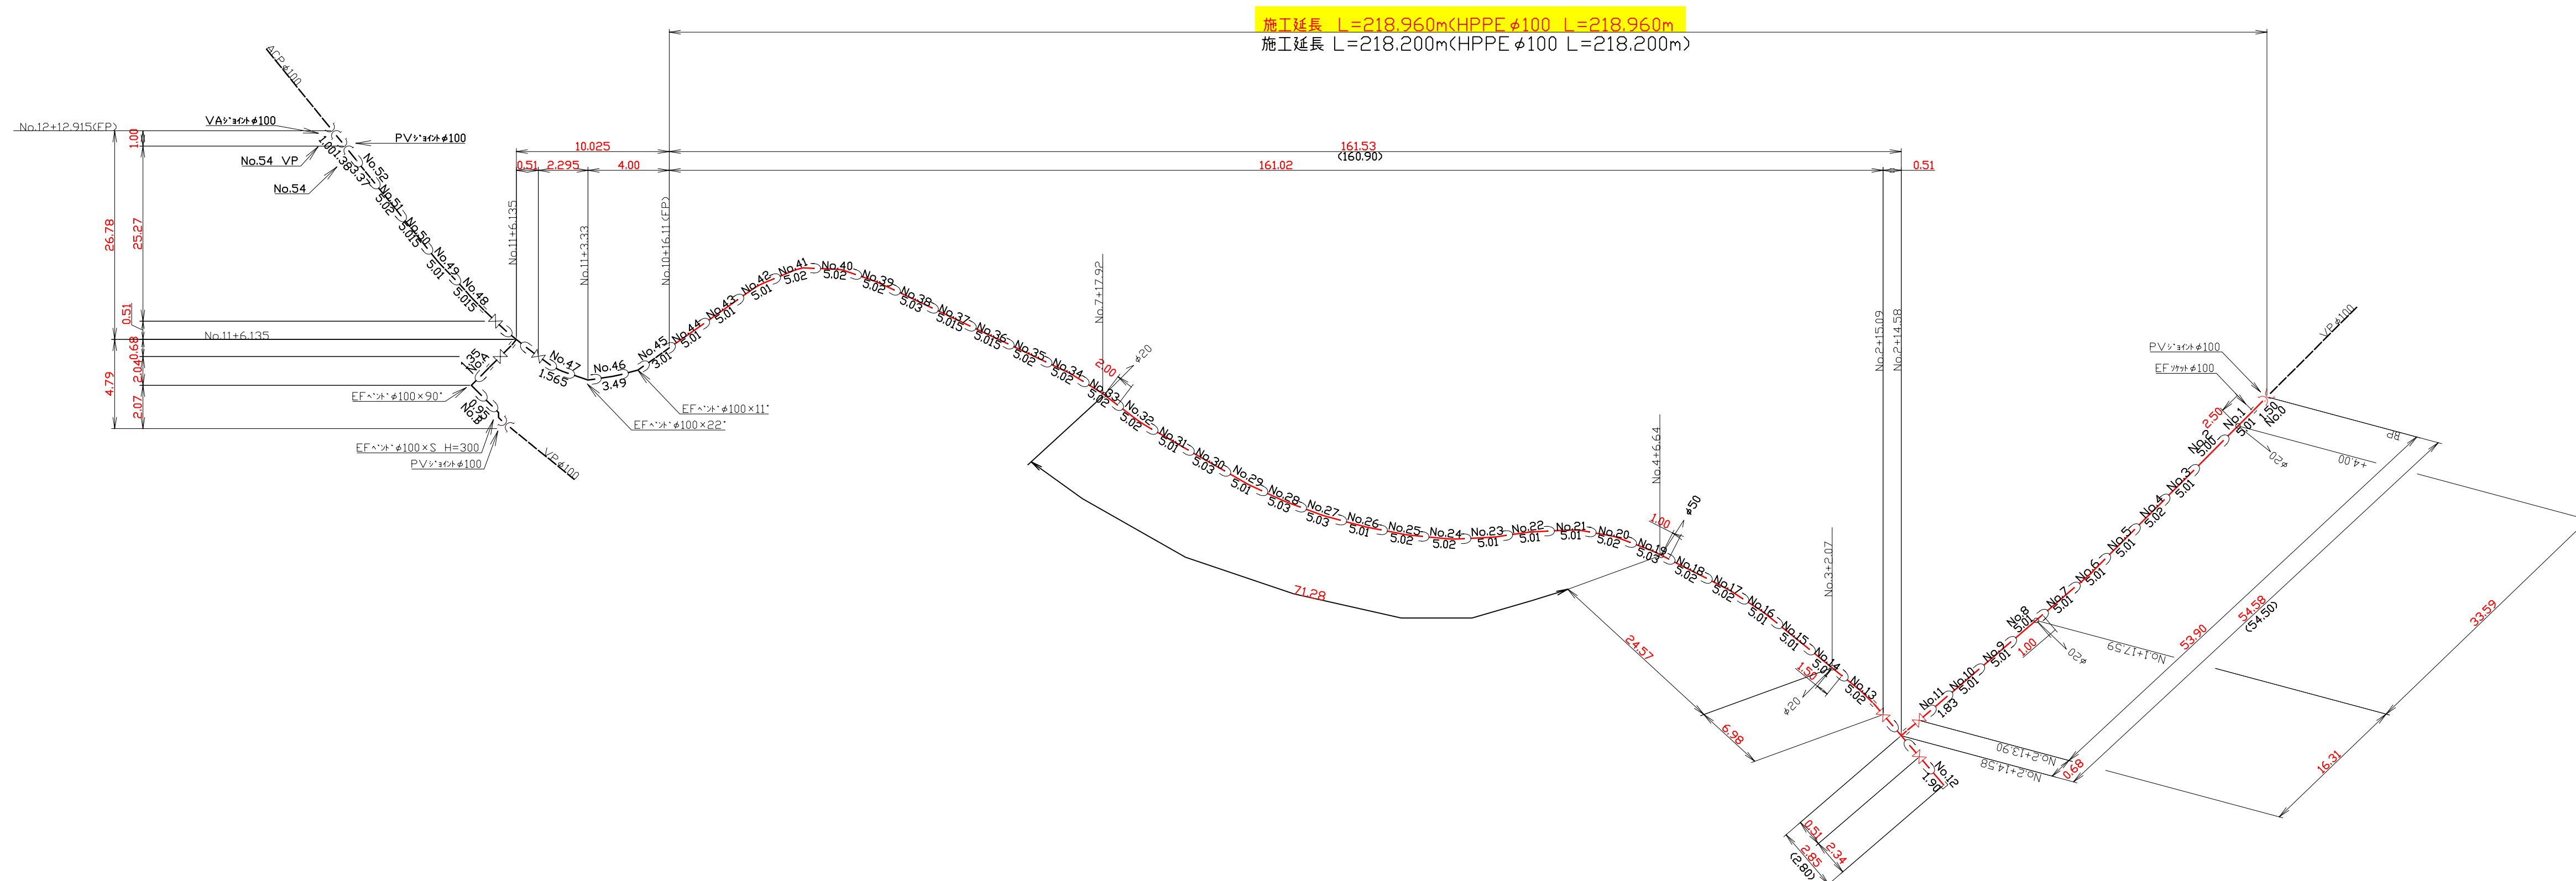


施工延長 L=218.960m (HPPE φ100 L=218.960m)  
 施工延長 L=218.200m (HPPE φ100 L=218.200m)

|      |                  |      |   |
|------|------------------|------|---|
| 工事名  | 市道紺屋村久保線石綿管布設替工事 |      |   |
| 図面名  | 完成図・配管図          |      |   |
| 年月日  | 2008 / 03 / 15   |      |   |
| 尺度   | 図示               | 図面番号 | 1 |
| 会社名  | 雨宮設備株式会社         |      |   |
| 事務所名 | 山梨市 水道課          |      |   |

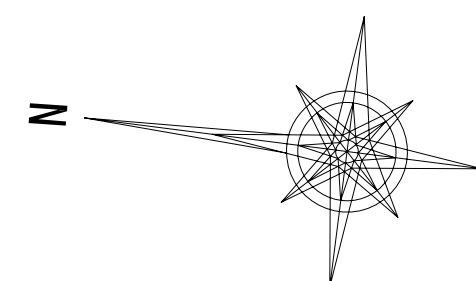


完成図 S=1:500

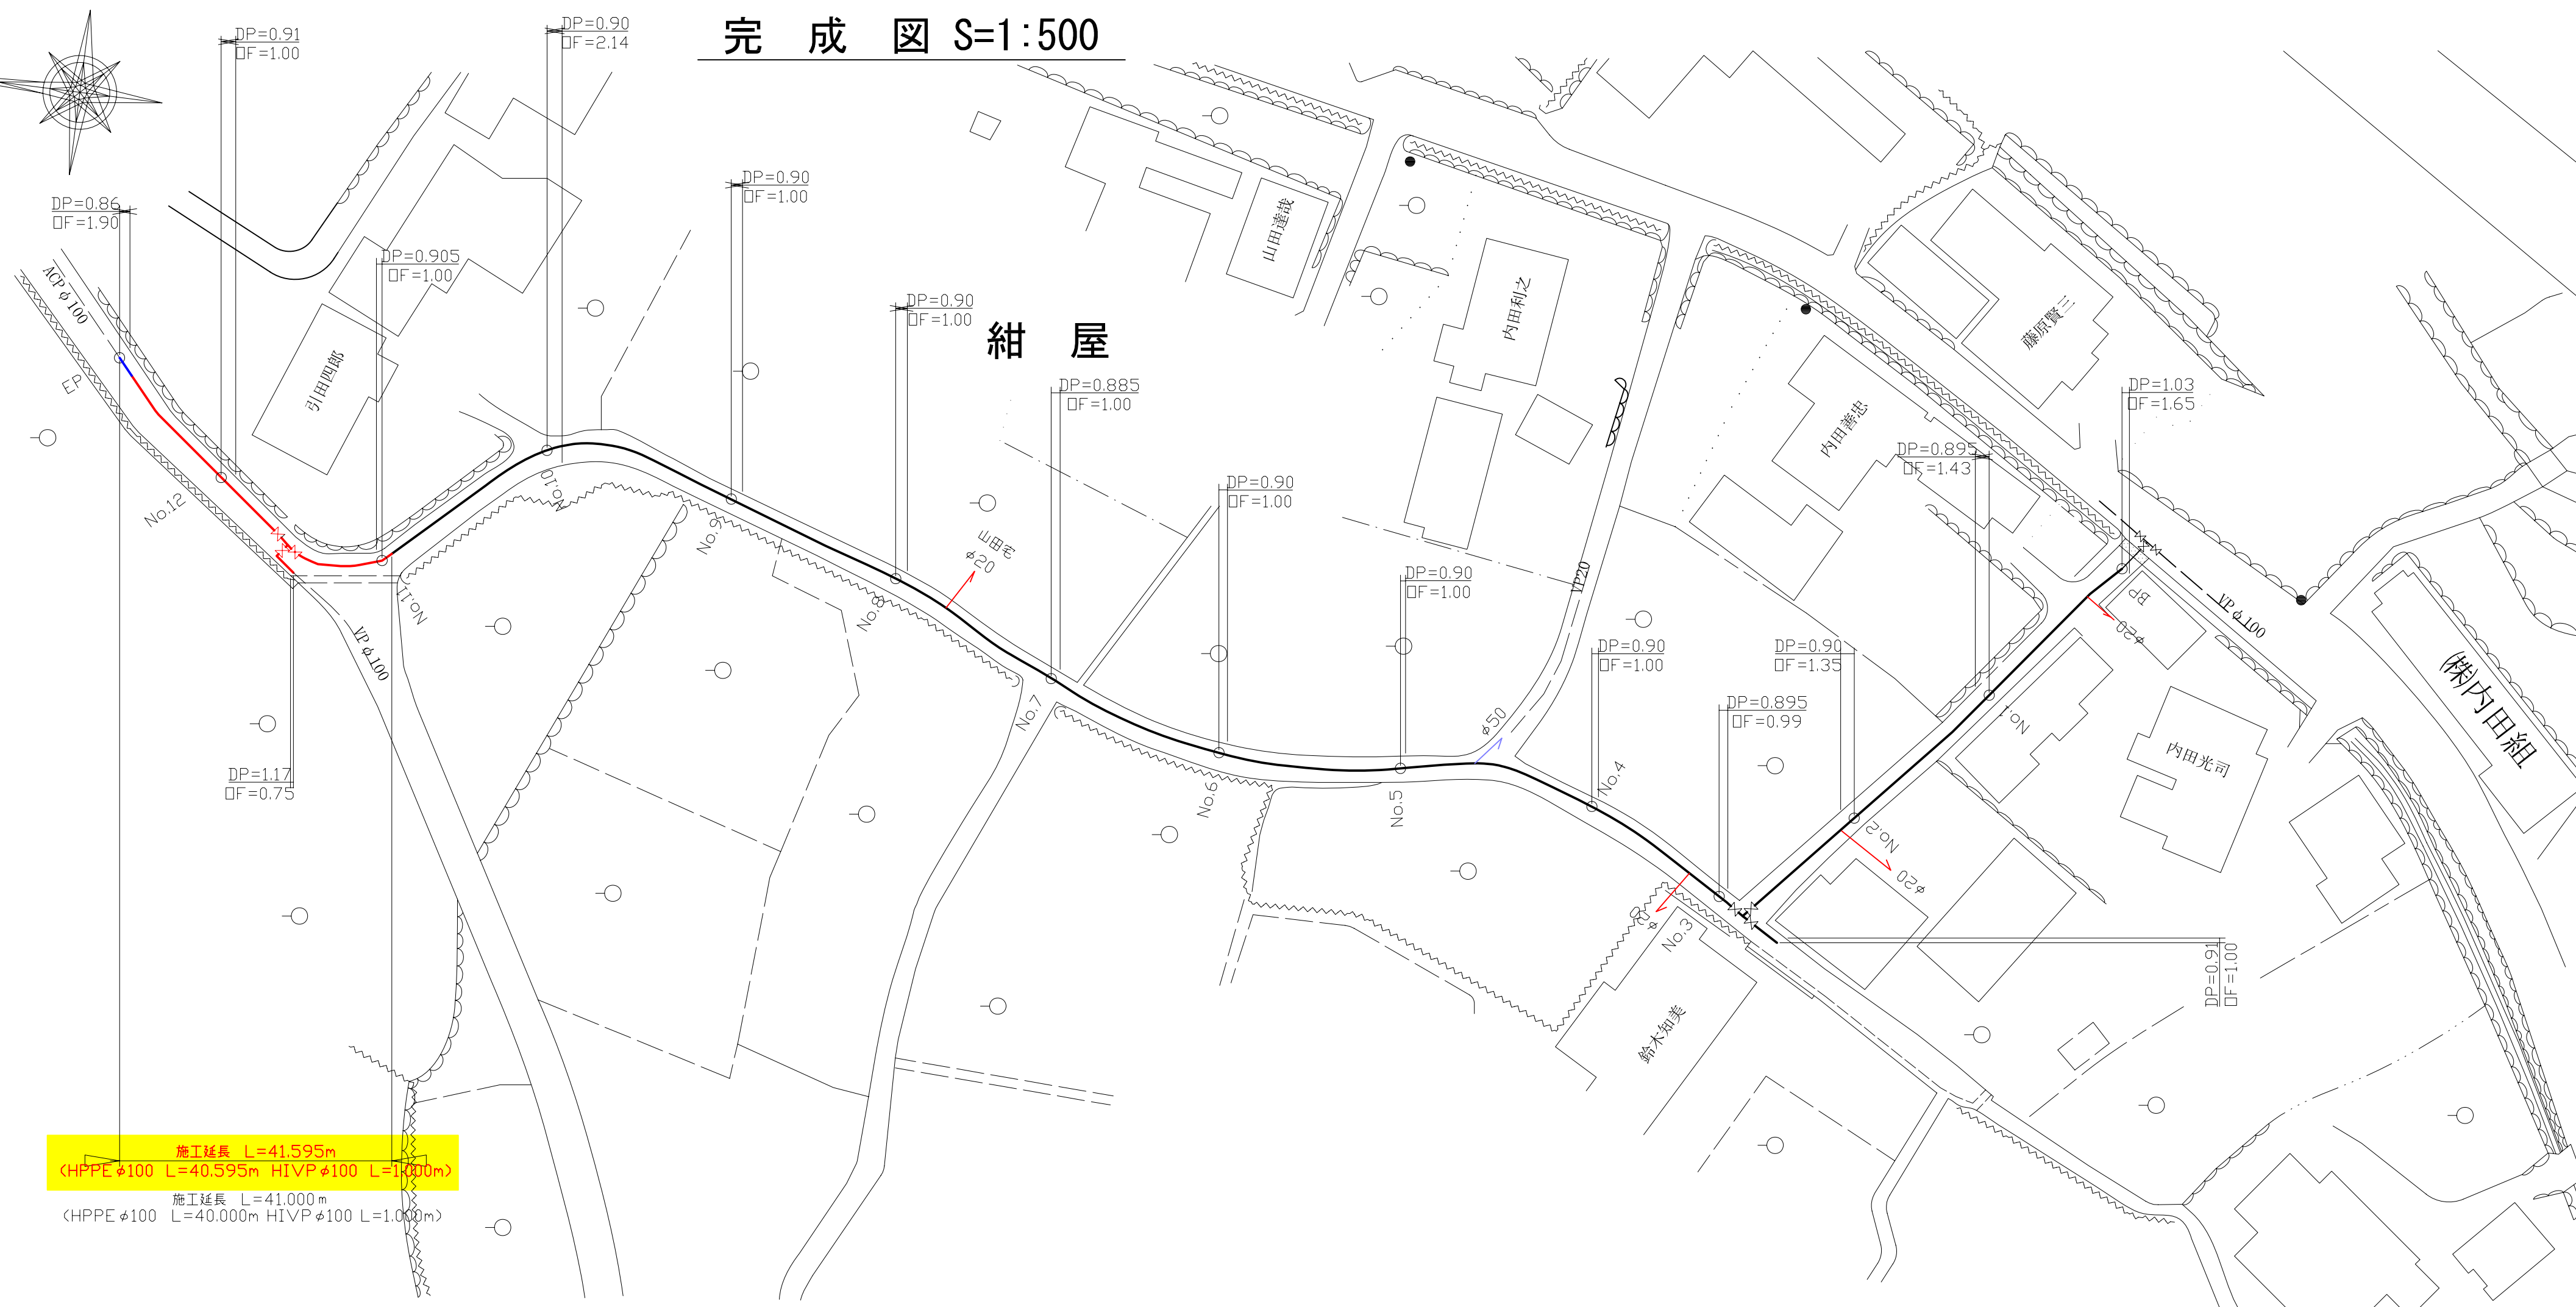

施工延長 L=41,595m  
(HPPE φ100 L=40,595m HVP φ100 L=1,000m)  
施工延長 L=41,000m  
(HPPE φ100 L=40,000m HVP φ100 L=1,000m)


配管図 S=NONE

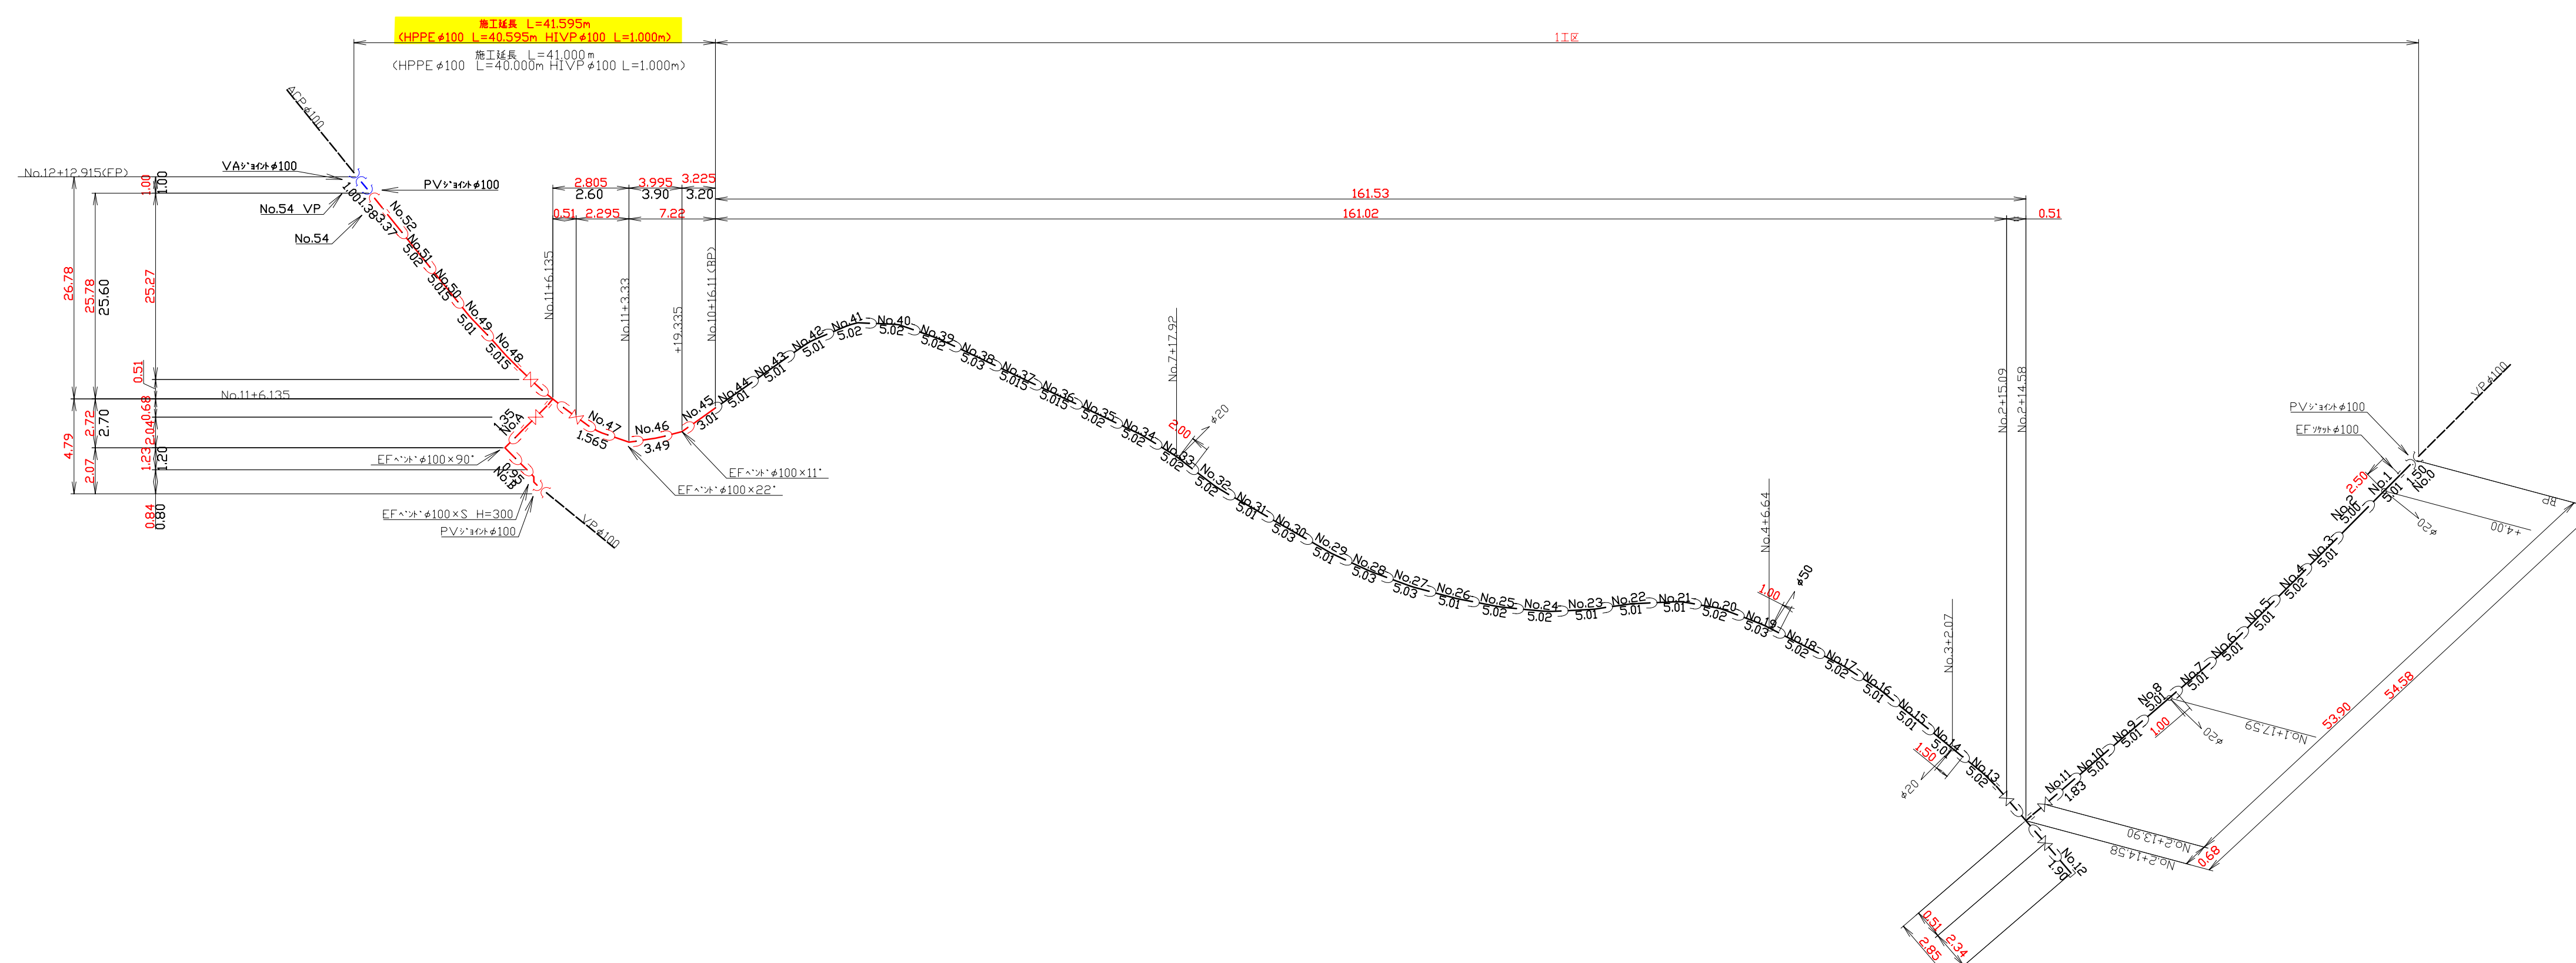


|      |                        |      |   |
|------|------------------------|------|---|
| 工事名  | 市道紺屋村久保線石綿管布設替(第2工区)工事 |      |   |
| 図面名  | 完成図・配管図                |      |   |
| 年月日  | 2008/03/15             |      |   |
| 尺度   | 図示                     | 図面番号 | 2 |
| 会社名  | 雨宮設備株式会社               |      |   |
| 事務所名 | 山梨市 水道課                |      |   |




| 管種         | 設計     | 実測     | 差引    | 図中色 |
|------------|--------|--------|-------|-----|
| 施工延長       | 263.50 | 263.73 | +0.23 | ■   |
| SGP-W φ100 | 263.50 | 263.73 | +0.23 | 赤   |
| PP 50      | 4.00   | 4.13   | +0.13 | 青   |
| PP 20      | 18.00  | 18.94  | +0.94 | 緑   |

## 配管図 S=NONE

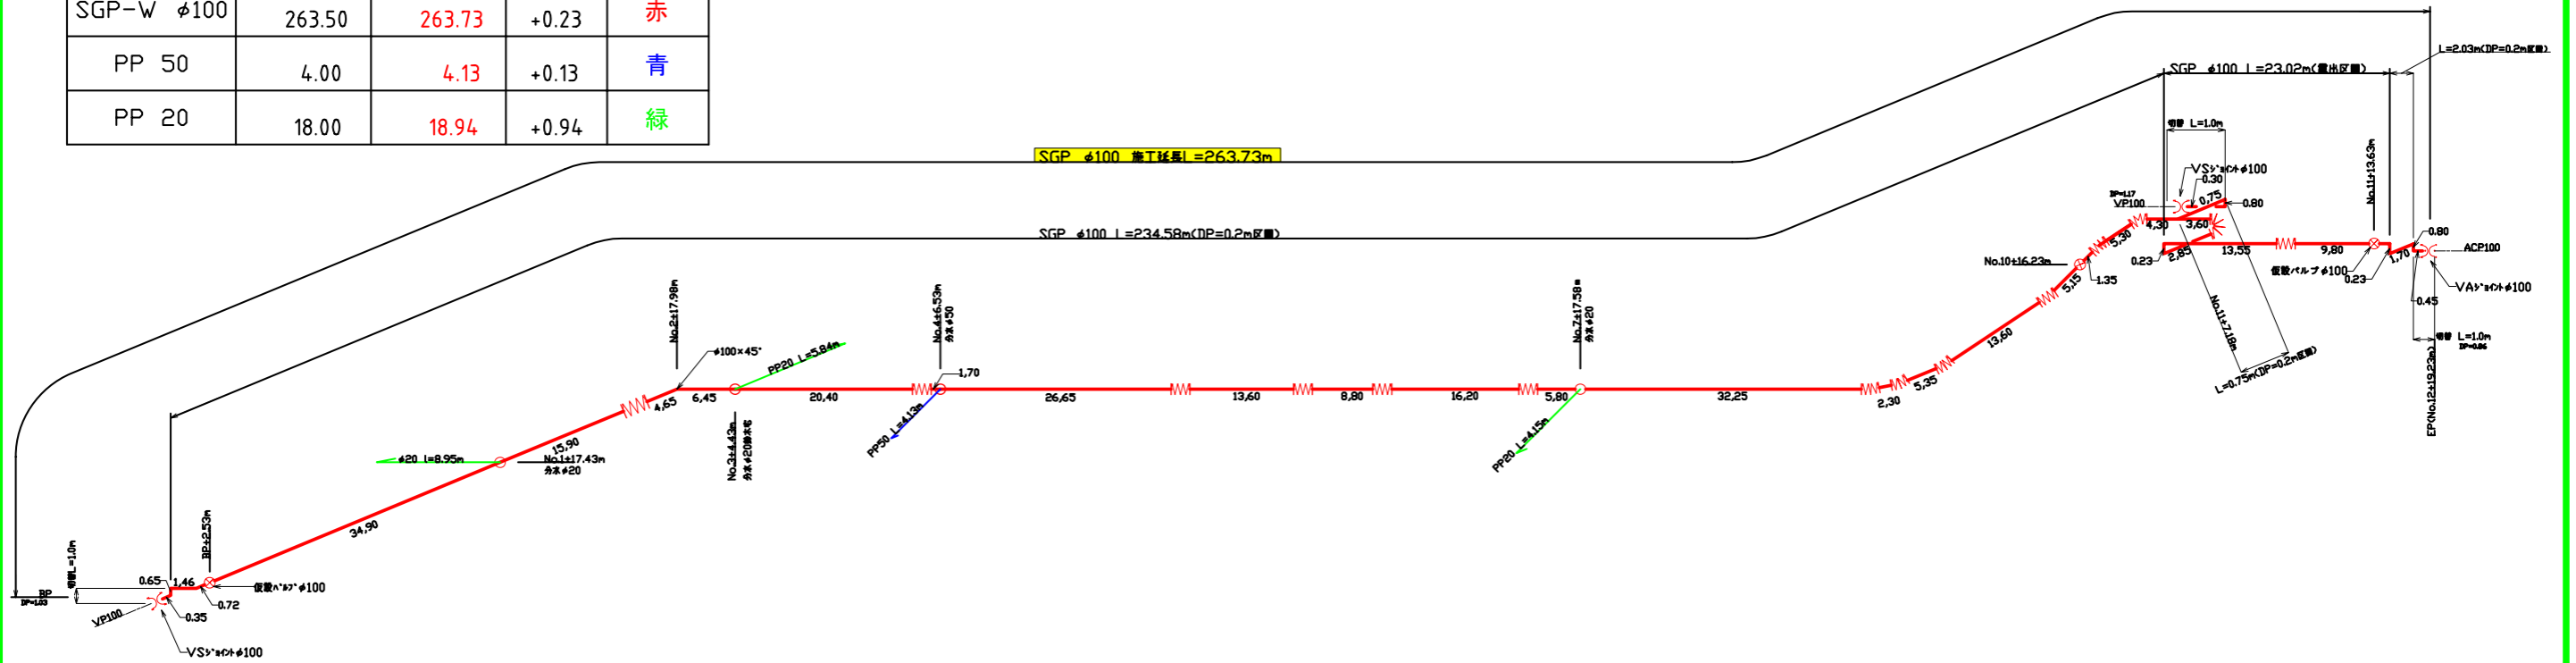


## 土工断面図 S=1:20


BP 切替断面

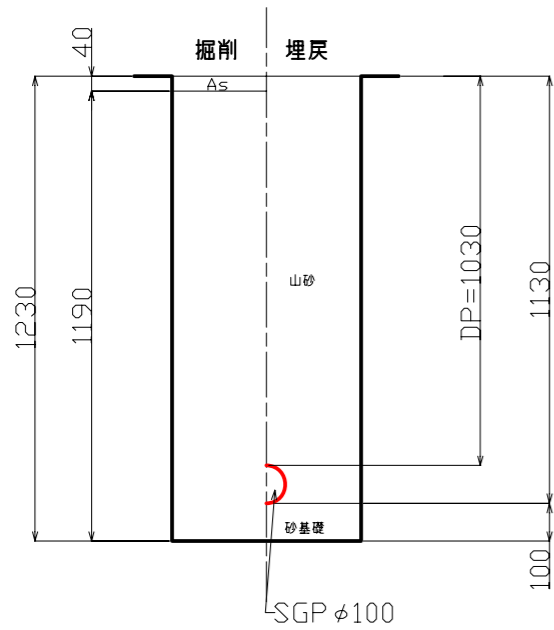


EP 切替断面

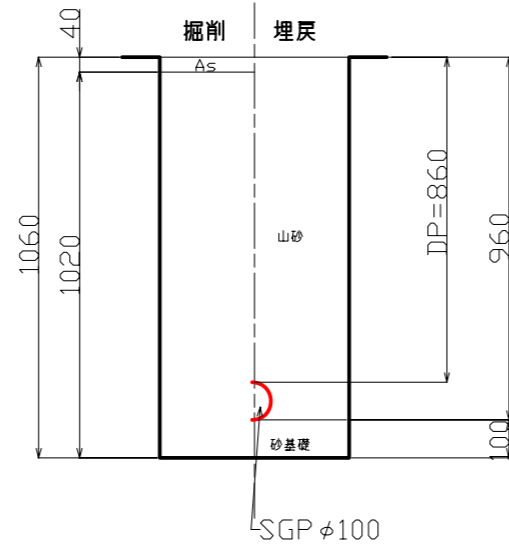

No.11+7.93 切替断面

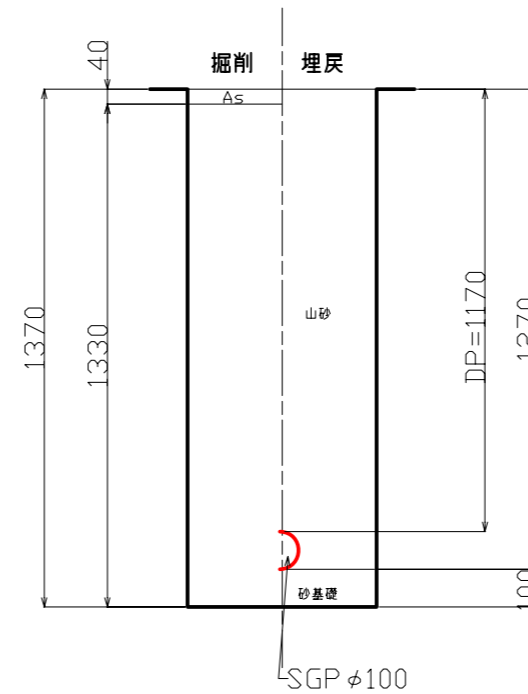

埋設断面

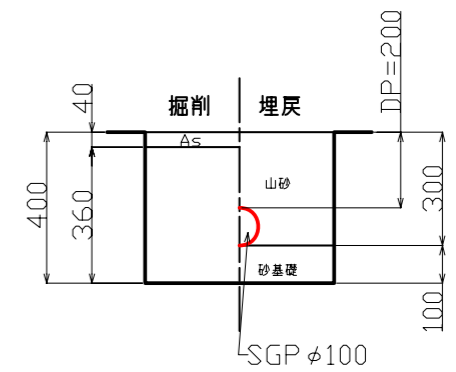

|     |                  |      |   |
|-----|------------------|------|---|
| 工事名 | 市道紺屋村久保線石綿管布設替工事 |      |   |
| 図面名 | 仮設配管図            |      |   |
| 年月日 | 2008/2/12        |      |   |
| 尺度  | 図示               | 図面番号 | 1 |
| 会社名 | 雨宮設備 株式会社        |      |   |
| 発注者 | 山梨市 水道課          |      |   |

